






PLANTA ARQUITECTONICA NIVEL 3 EDIFICIO 'A'

RESPONSABILIDAD PROFESIONAL		 <b>MINISTERIO DE SALUD</b> (MINSAL)		 <b>MINISTERIO DE SALUD</b> (MINSAL)	Ing. Carmen Cecilia Reyes de Madaa Ing. Carmen Cecilia Reyes de Madaa	<b>CONSTRUCCION Y EQUIPAMIENTO DEL</b> <b>HOSPITAL NACIONAL DE MATERNIDAD</b>	PLANO COMO CONSTRUIDO ARQUITECTURA R. JAVIER ARQUITECTONICOS	PCC AR SAC
Ing. JAVIER ARQUITECTONICOS Ing. JAVIER ARQUITECTONICOS		<b>EDIFICIO 'A'</b> <b>PLANTA ARQUITECTONICA Y</b> <b>DE MUEBLES FUJOS</b> N.P. 10.000.000						

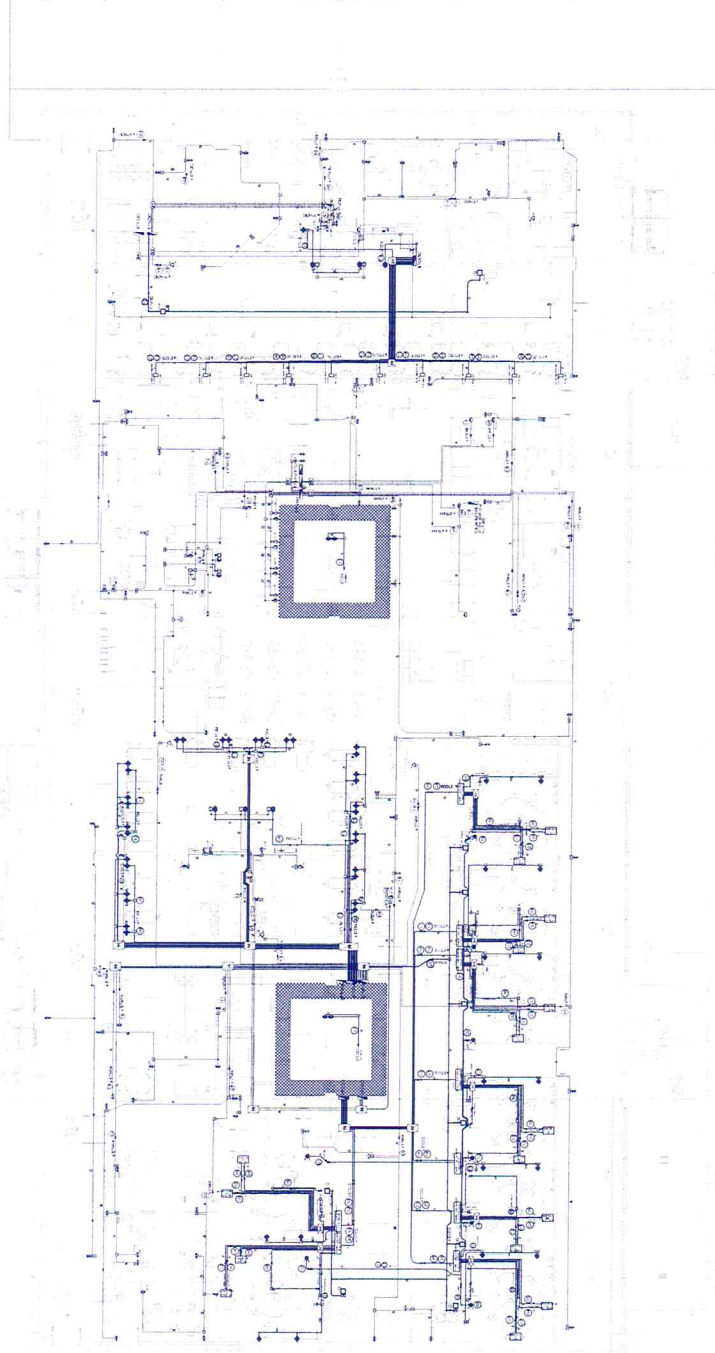

PLANTA DE TOMAS DE CORRIENTE NORMAL, EMERGENCIA Y CRITICO (NEC) NIVEL 3 EDIFICIO A

<p>MINISTERIO DE SALUD (MINSAL) Ing. Carmen Cecilia Reyes de Morán CONSTRUCCIÓN Y EQUIPAMIENTO DEL HOSPITAL NACIONAL DE MATERNIDAD</p>		<p>ESQUEMA DE UBICACIÓN Edificio A</p>	PLANO COMO CONSTRUIDO	PCC
			INSTALACIONES ELÉCTRICAS	IE
