


PLANO DE UBICACION SIN ESCALA


ATENDER INDICACIONES  
SEÑALADAS EN ROJO

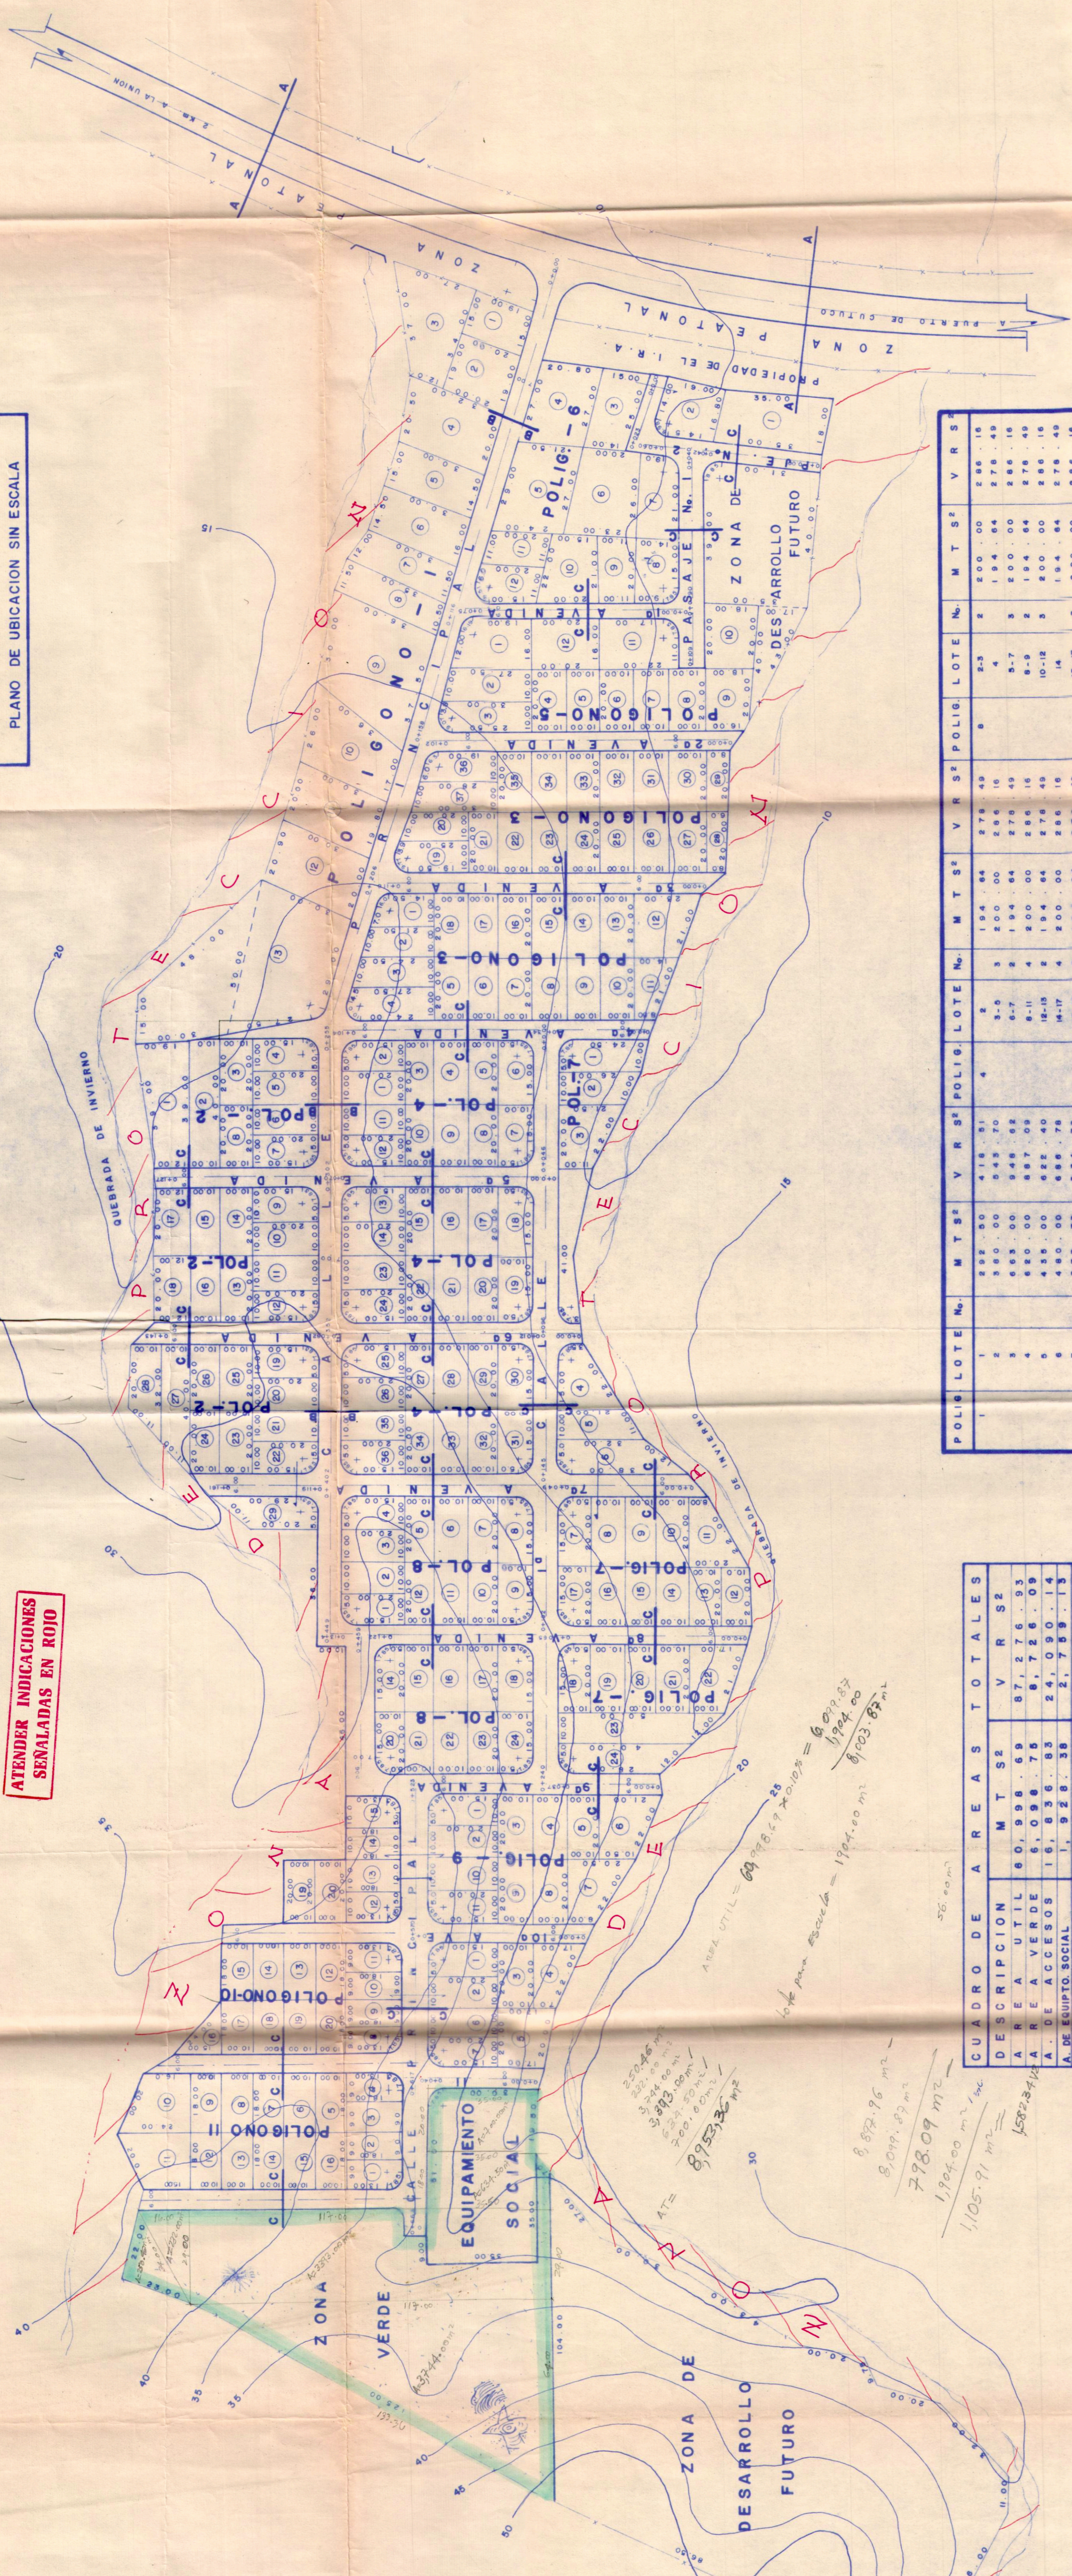

**CUADRO DE AREAS TOTALES**


ATENDER INDICACIONES  
SEÑALADAS EN ROJO

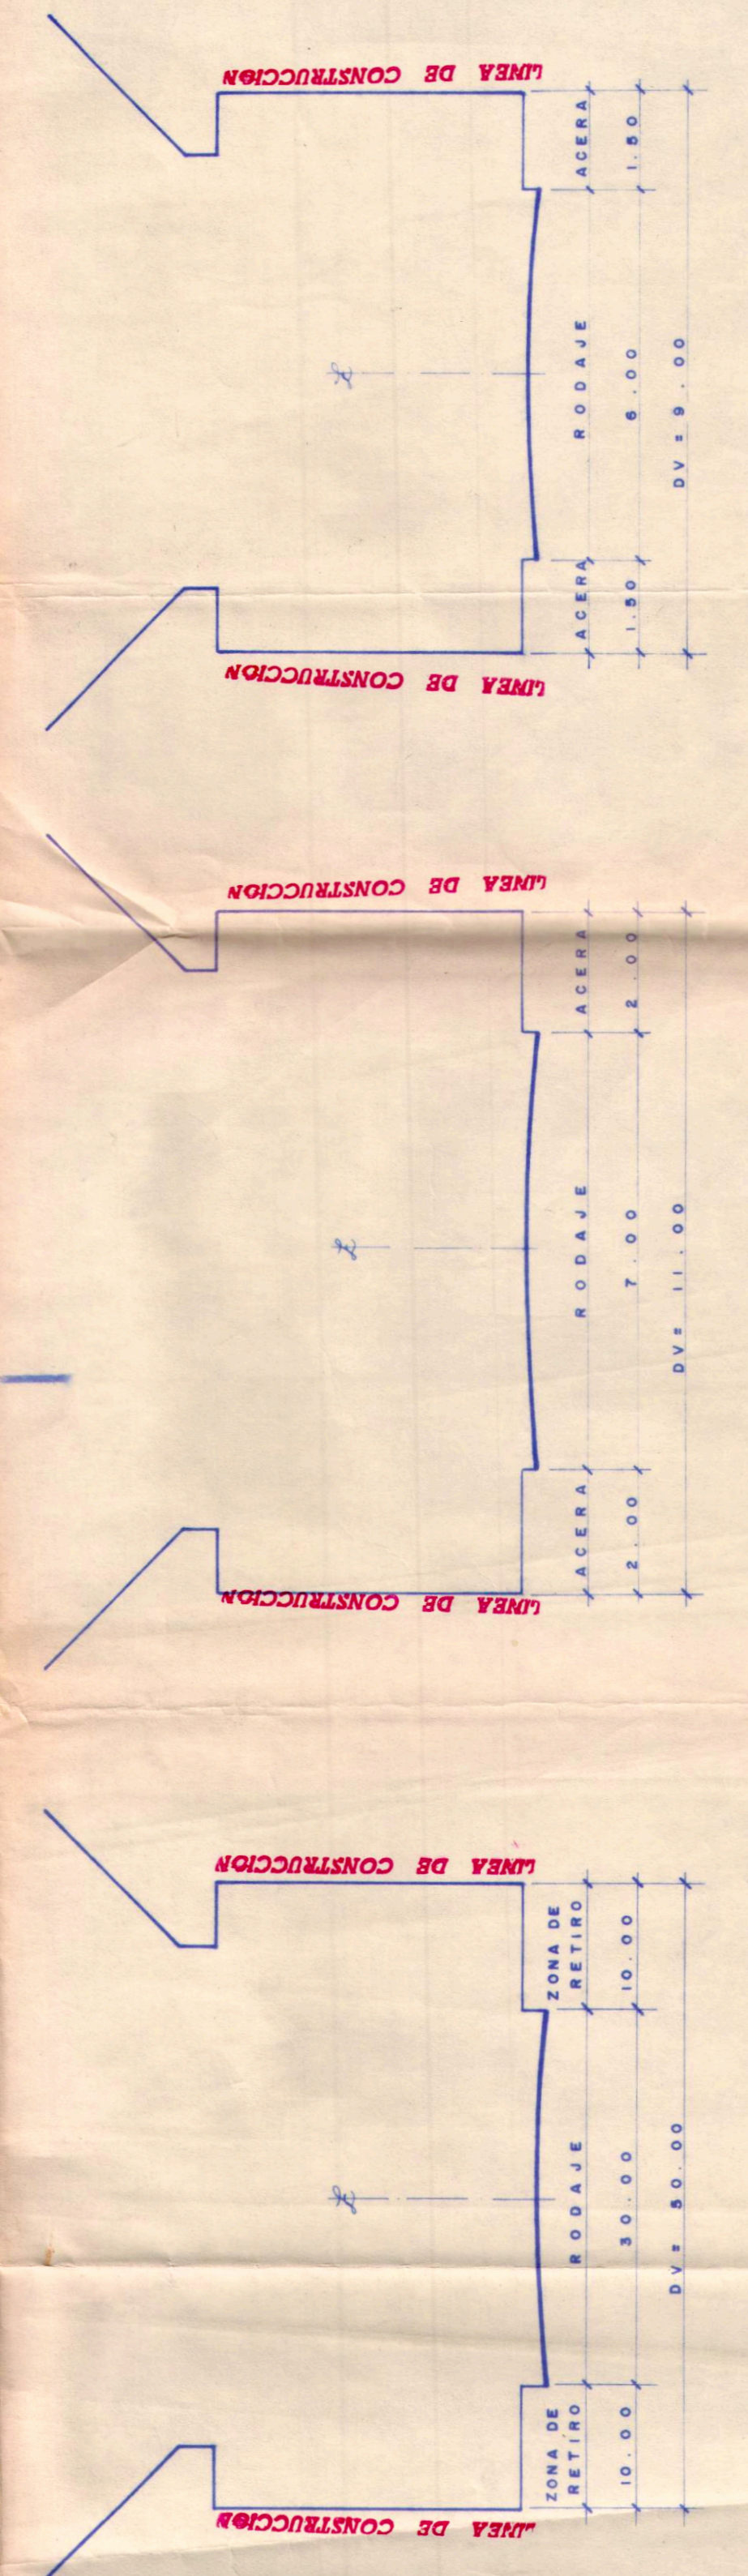

SECCIONES PARA USO FUTURO


NOTA: LOTES Nº 12 DE POLIGONO I APARECEN AL FINAL DE EL CUADRO DE AREAS

ATENDER INDICACIONES  
SEÑALADAS EN ROJO

SELLOS:

0000003


MINISTERIO DE VIVIENDA Y RECONSTRUCCION URBANA  
MINISTERIO DE OBRAS PUBLICAS

LEGALIZACION DE PARCELACION  
EXP. No. 5.37  
FECHA: 18 DIC. 1983

PROYECTO: "SAN CARLOS"

PROPIETARIO: RAFAEL ANTONIO LANDAVERDE LOPEZ.

LEVANTO: DIBUJO MARINA ESTELA MENDOZA MORENO.

CONTENIDO: DISTRIBUCION DE LOTES.

ESCALA: 1:1000

FECHA: SEPTIEMBRE 1983

UBICACION: AL ORIENTE DE LA CIUDAD DE LA UNION.

RESPONSABLE: [Firma]

PRESENTE: [Firma]

Nº DE LOTES: 238

LAS POSITAS, S.A. DE C.V.