



PLANTA DE CAMA DE AGUA DE BOVEDA

ESCALA 1:350

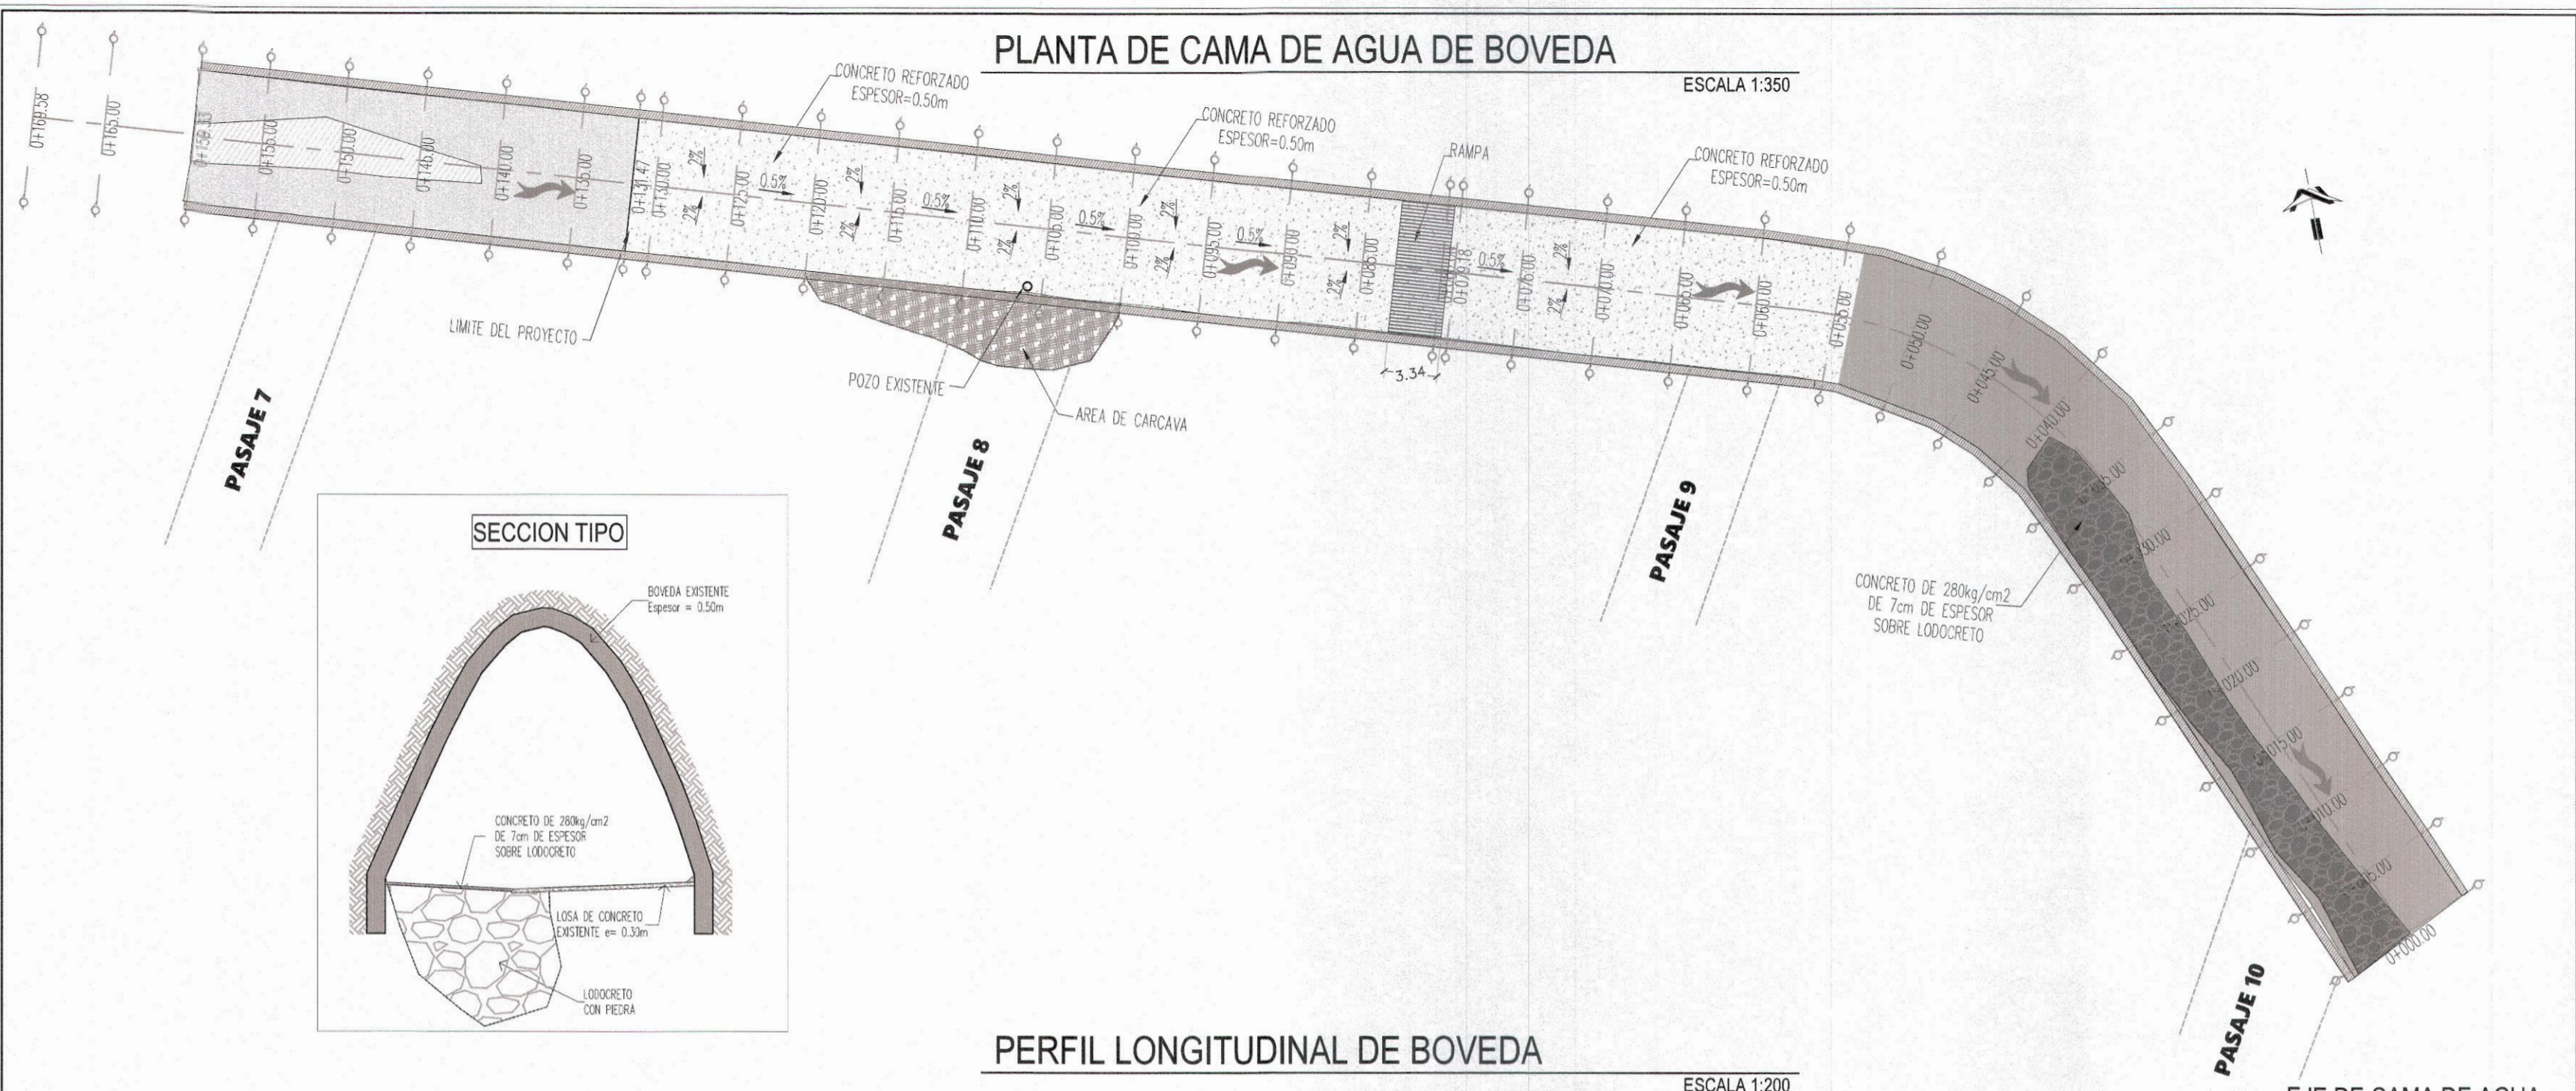


SECCION TIPO


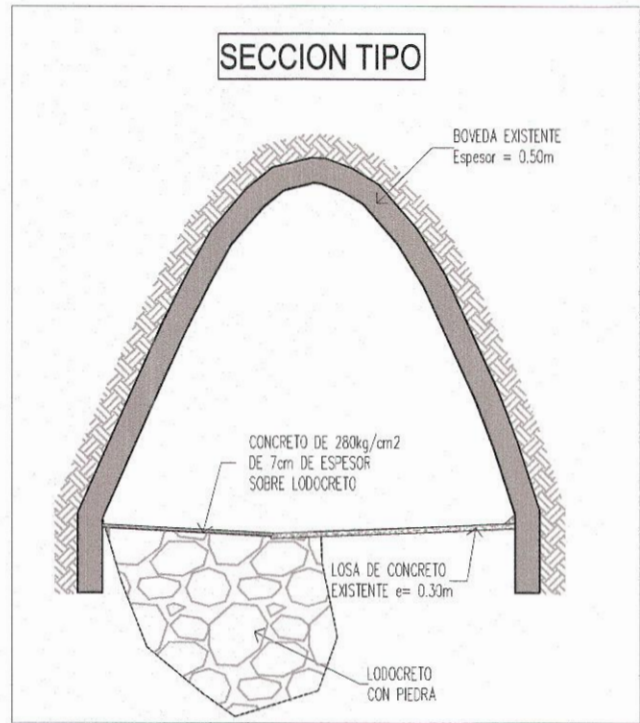


PERFIL LONGITUDINAL DE BOVEDA

ESCALA 1:200

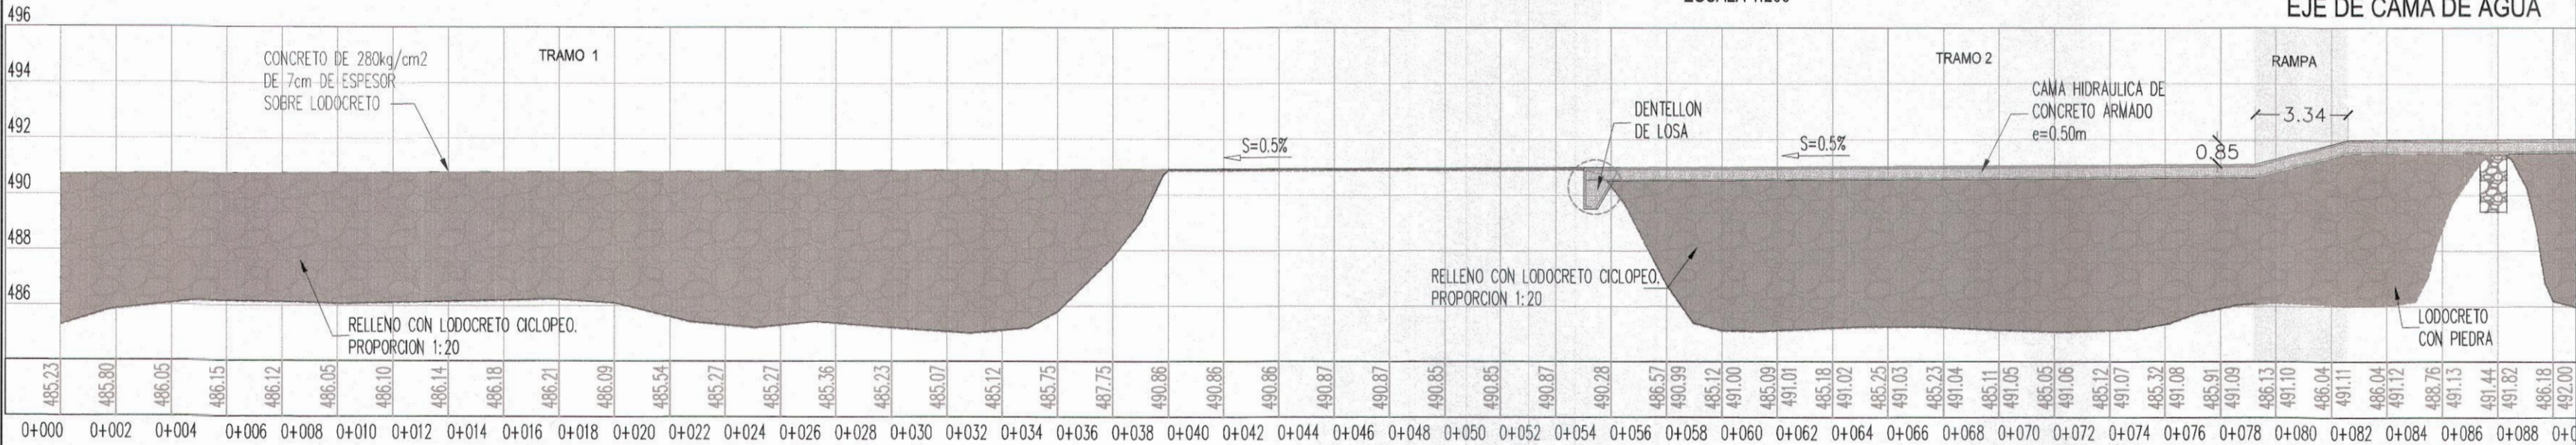

EJE DE CAMA DE AGUA

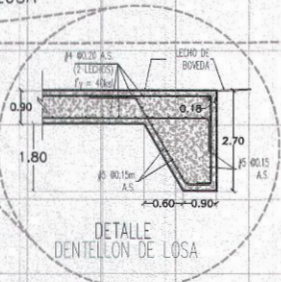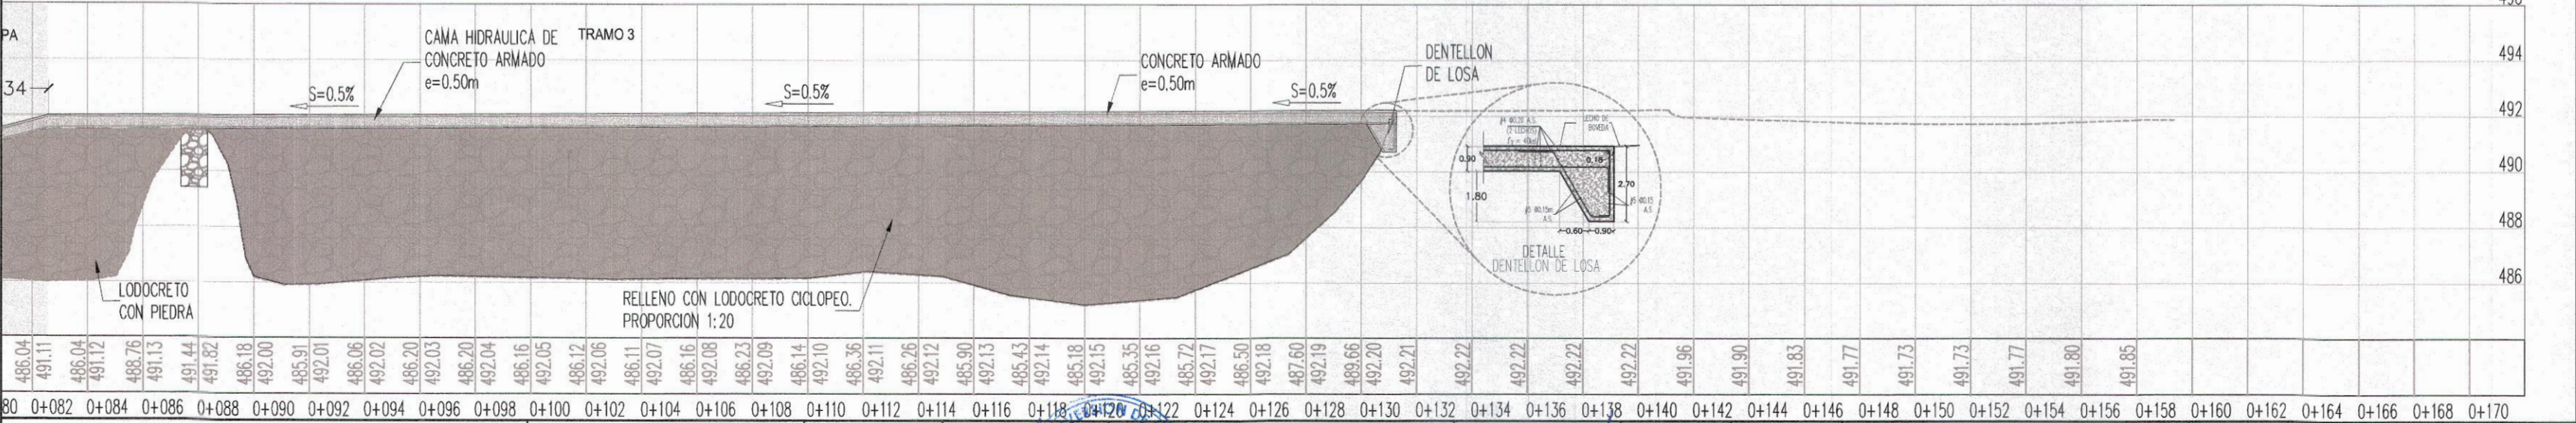

MINISTERIO DE OBRAS PÚBLICAS, TRANSPORTE VIVIENDA Y DESARROLLO URBANO EL SALVADOR - CENTROAMERICA

PROYECTO: OBRAS DE MITIGACIÓN EN BOVEDA DE CALLE PRINCIPAL DE RESIDENCIAL BRISAS DE SAN FRANCISCO Y SENDA DEL MUNICIPIO Y DEPARTAMENTO DE SAN SALVADOR

CONTRATO: 78-2017

APROBACIÓN: MINISTERIO DE OBRAS PÚBLICAS

PRESENTA: CONTRASTES S.A. DE C.V.

FIRMA: GERENTE DEL PROYECTO

DISEÑO: CONTRASTES S.A. DE C.V.

DIBUJO: CONTRASTES S.A. DE C.V.

PLANO COMO CONSTRUIDO: CAMA HIDRAULICA DE CONCRETO ARMADO Y RELLENO CON LODOCRETO CICLOPEO

CLAVE: DMA

ESCALA: INDICADAS

N° DE PLANO: 3.0
HOJA: 1/3

FECHA: AGO/2017