



PLANTA DE CARCAVA

ESCALA 1:300

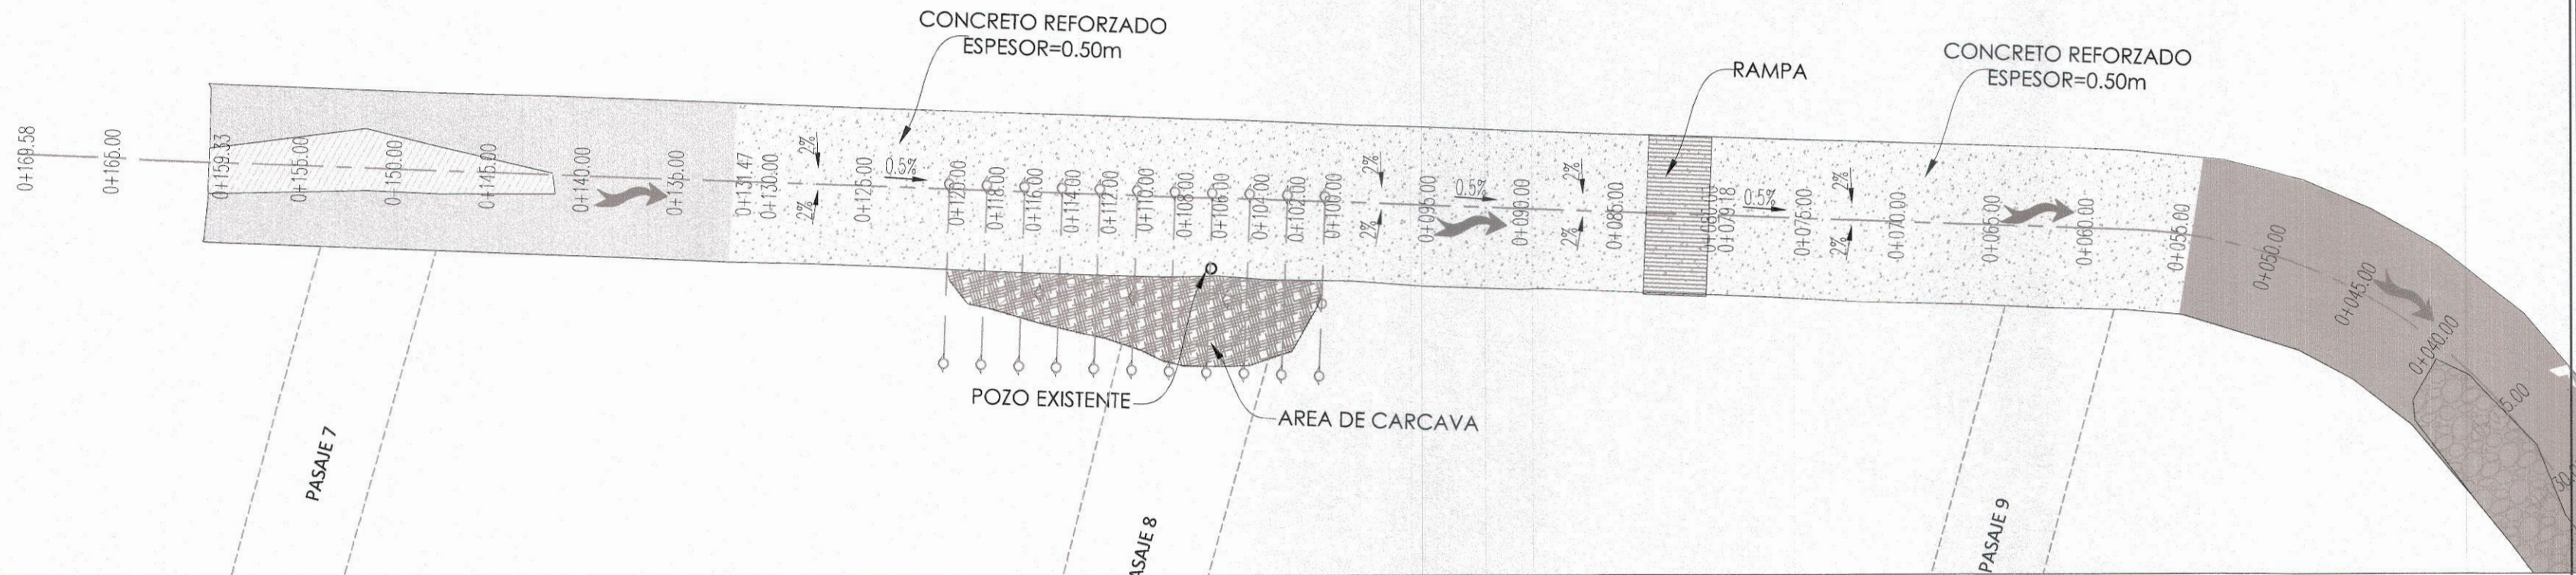

SECCIONES DE CARCAVA

ESCALA 1:300

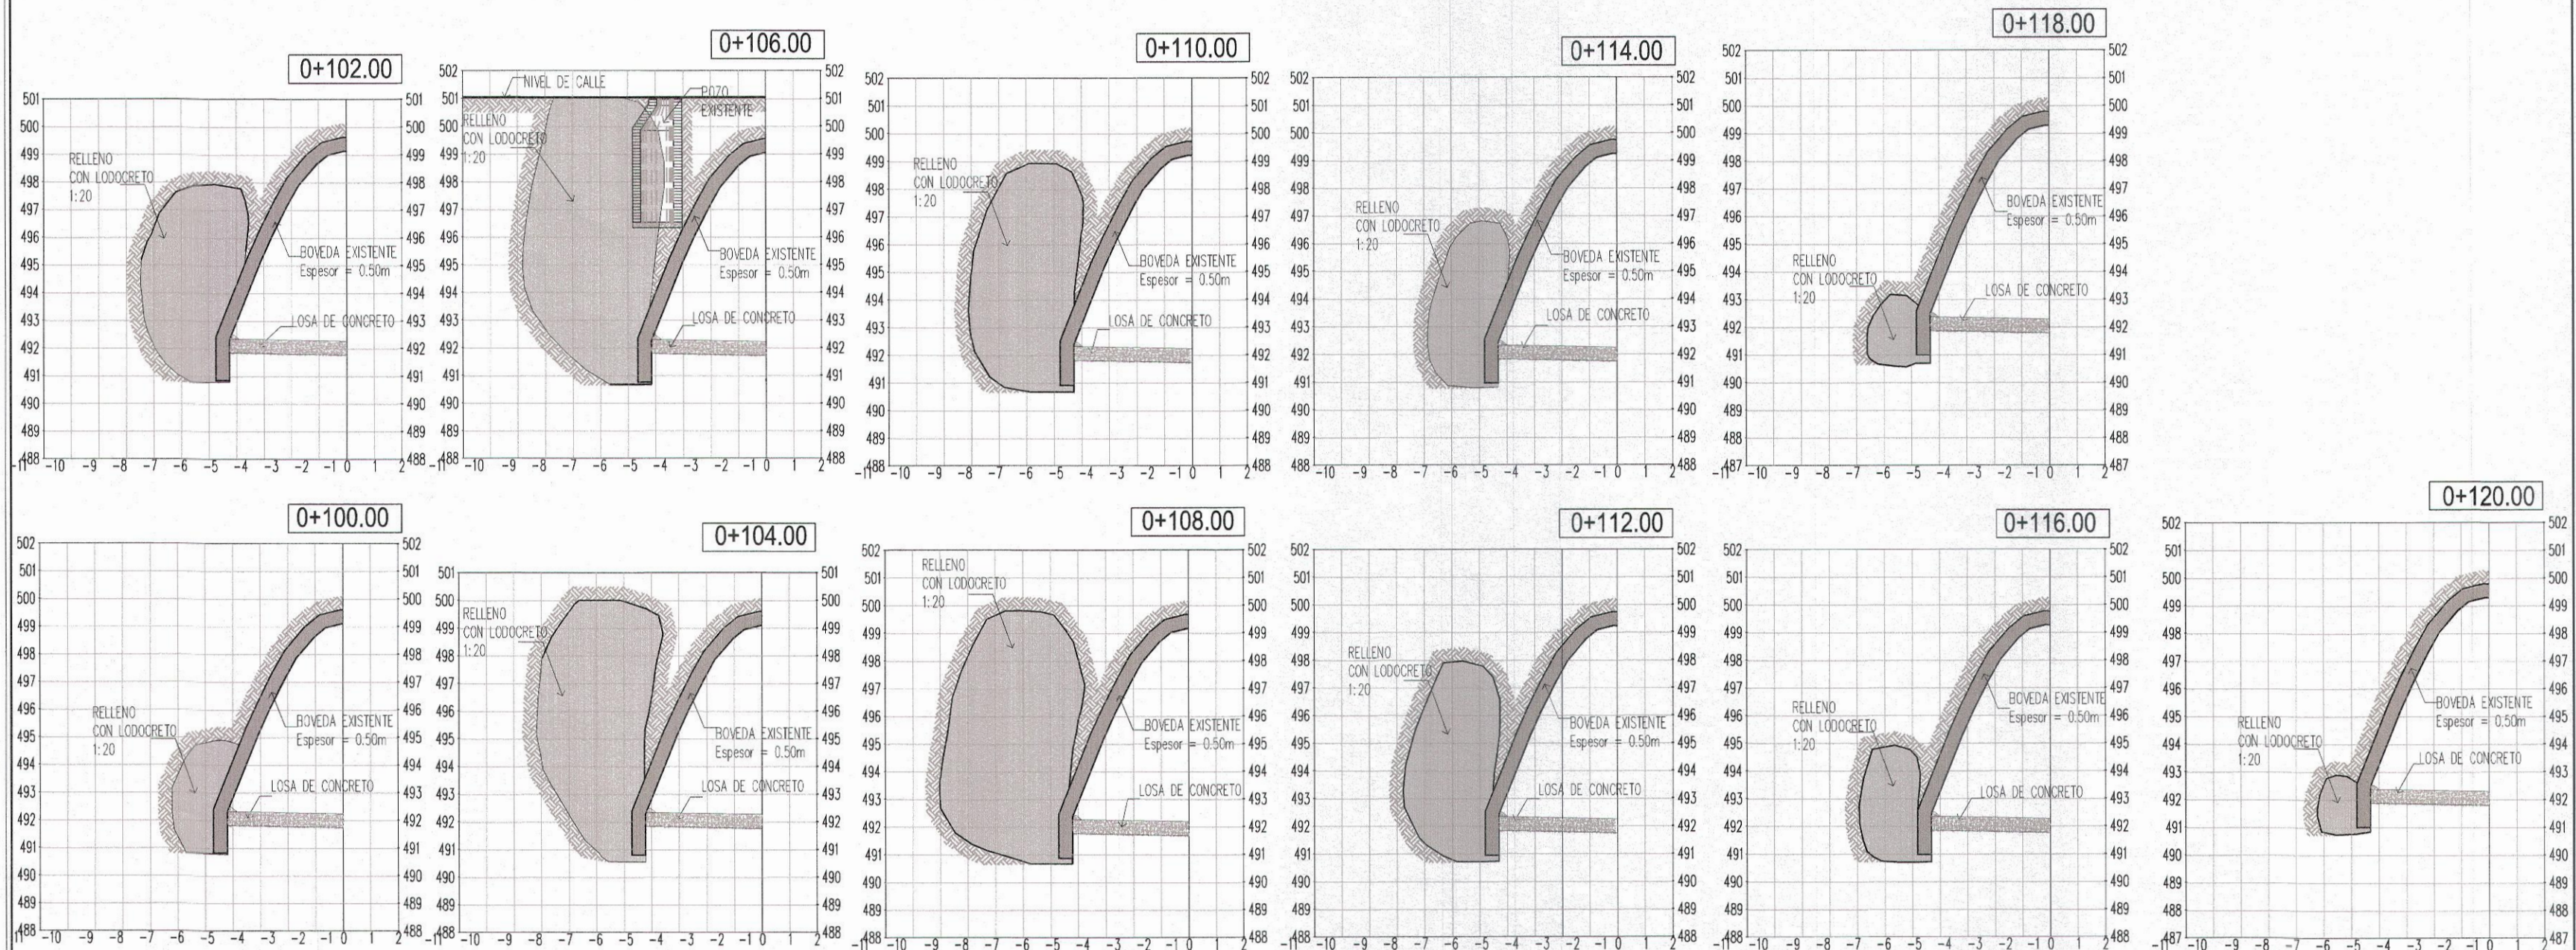

	PROYECTO: OBRAS DE MITIGACION EN BOVEDA DE CALLE PRINCIPAL DE RESIDENCIAL BRISAS DE SAN FRANCISCO Y SENDA OCHO MUNICIPIO DEPARTAMENTO DE SAN SALVADOR	CONTRATO: 78-2017	APROBACION: 	PRESENTA: SUPERVISOR DIRECTA 	FIRMA: 	DISEÑO: CONTRASTES S.A de C.V.	DIBUJO: CONTRASTES S.A de C.V.	PLANO COMO CONSTRUIDO: PLANTA Y SECCIONES DE CARCAVA	CLAVE: OP	ESCALA: INDICADAS	N° DE PLANO: 4.0
						CALCULO: CONTRASTES S.A de C.V.	REVISO: CONTRASTES S.A de C.V.		FECHA: AGO/2017		HOJA: 1/2