


**PROYECTO:**

**DISEÑO Y CONSTRUCCIÓN DE OBRAS DE MITIGACIÓN  
EN BOVEDA DE CALLE PRINCIPAL DE RESIDENCIAL  
BRISAS DE SAN FRANCISCO Y SENDA OCHO,  
MUNICIPIO Y DEPARTAMENTO DE SAN SALVADOR**

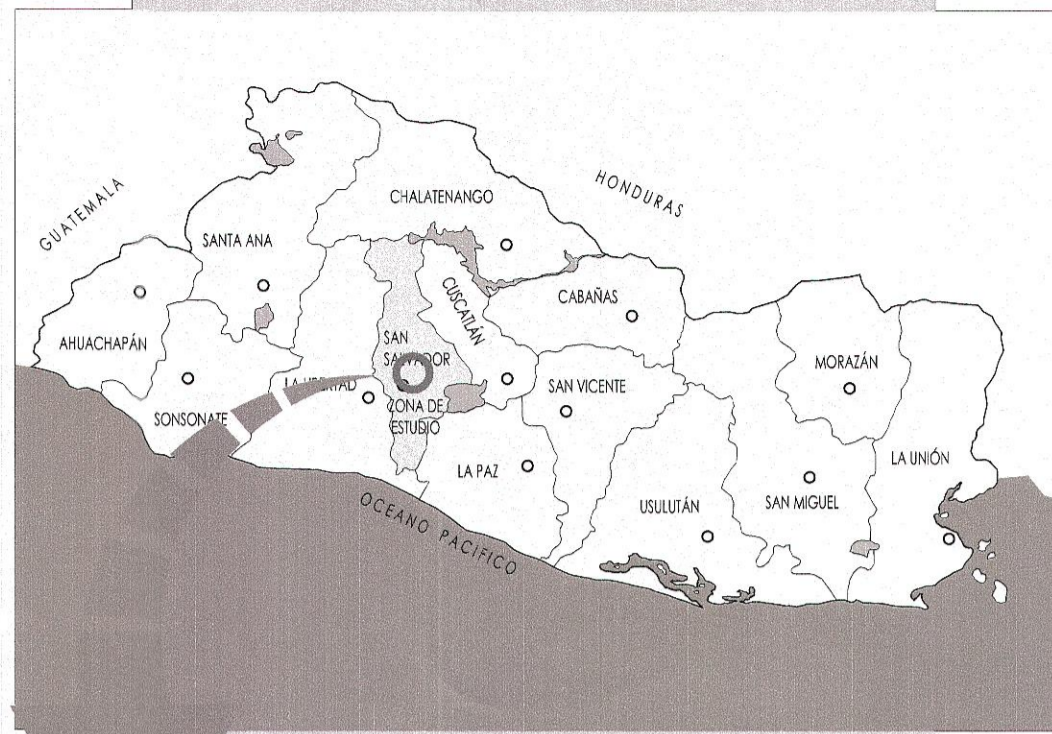

MACRO UBICACION DEL PROYECTO

SIN ESCALA



MICRO UBICACION DEL PROYECTO

SIN ESCALA



UBICACION DEL PROYECTO

SIN ESCALA

Plano No.	Código	Descripción	Hoja
1	PI	PLANO DE PORTADA E ÍNDICE	
		Ubicación e índice	PI 01/01
<b>DISEÑO GEOMÉTRICO</b>			
2	PT	PLANO TOPOGRAFICO	
		Planta y Perfil longitudinal	PT 01/04
		Secciones Transversales, Estaciones 0+000 A 0+090	PT 02/04
		Secciones Transversales, Estaciones 0+095 A 0+165	PT 03/04
		Secciones Transversales de Carcava, Estaciones 0+100 0+120	PT 04/04
3.0	DMA	OBRAS DE DRENAJE MAYOR	
		Planta y Perfil longitudinal	DMA 01/03
		Secciones Transversales, Estaciones 0+000 A 0+090	DMA 02/03
		Secciones Transversales, Estaciones 0+095 A 0+165	DMA 03/03
4.0	OP	OBRAS DE PROTECCION	
		Planta y Secciones Transversales	OP 01/02
		Detalles Estructurales	OP 02/02

PRESENTA:

CONTRASTES S.A. de C.V.

SAN SALVADOR, 29 DE AGOSTO 2017



MINISTERIO DE OBRAS PÚBLICAS, TRANSPORTE,  
VIVIENDA Y DESARROLLO URBANO  
EL SALVADOR - CENTROAMÉRICA

**PROYECTO:**  
"OBRAS DE MITIGACIÓN EN BOVEDA DE  
CALLE PRINCIPAL DE RESIDENCIAL  
BRISAS DE SAN FRANCISCO Y  
SEND A OCHO, MUNICIPIO Y  
DEPARTAMENTO DE SAN SALVADOR"

**CONTRATO:**  
78-2017

**APROBACIÓN:**  
SUPERVISIÓN  
PÚBLICA

**PRESENTA:**

**CONTRASTES**  
S.A. DE C.V.

**FIRMA:**  
GERENTE DEL PROYECTO

**DISEÑO:**  
CONTRASTES  
S.A. de C.V.

**DIBUJO:**  
CONTRASTES  
S.A. de C.V.

**PLANO COMO CONSTRUIDO:**  
PLANO INDICE

**CLAVE:**  
PI  
**FECHA:**  
AGO/2017

**ESCALA:**  
SIN ESCALA

**N° DE PLANO:**  
1.0  
**HOJA:**  
1/1