



# PLANTA DE CAMA DE AGUA DE BOVEDA EXISTENTE

ESCALA 1:350

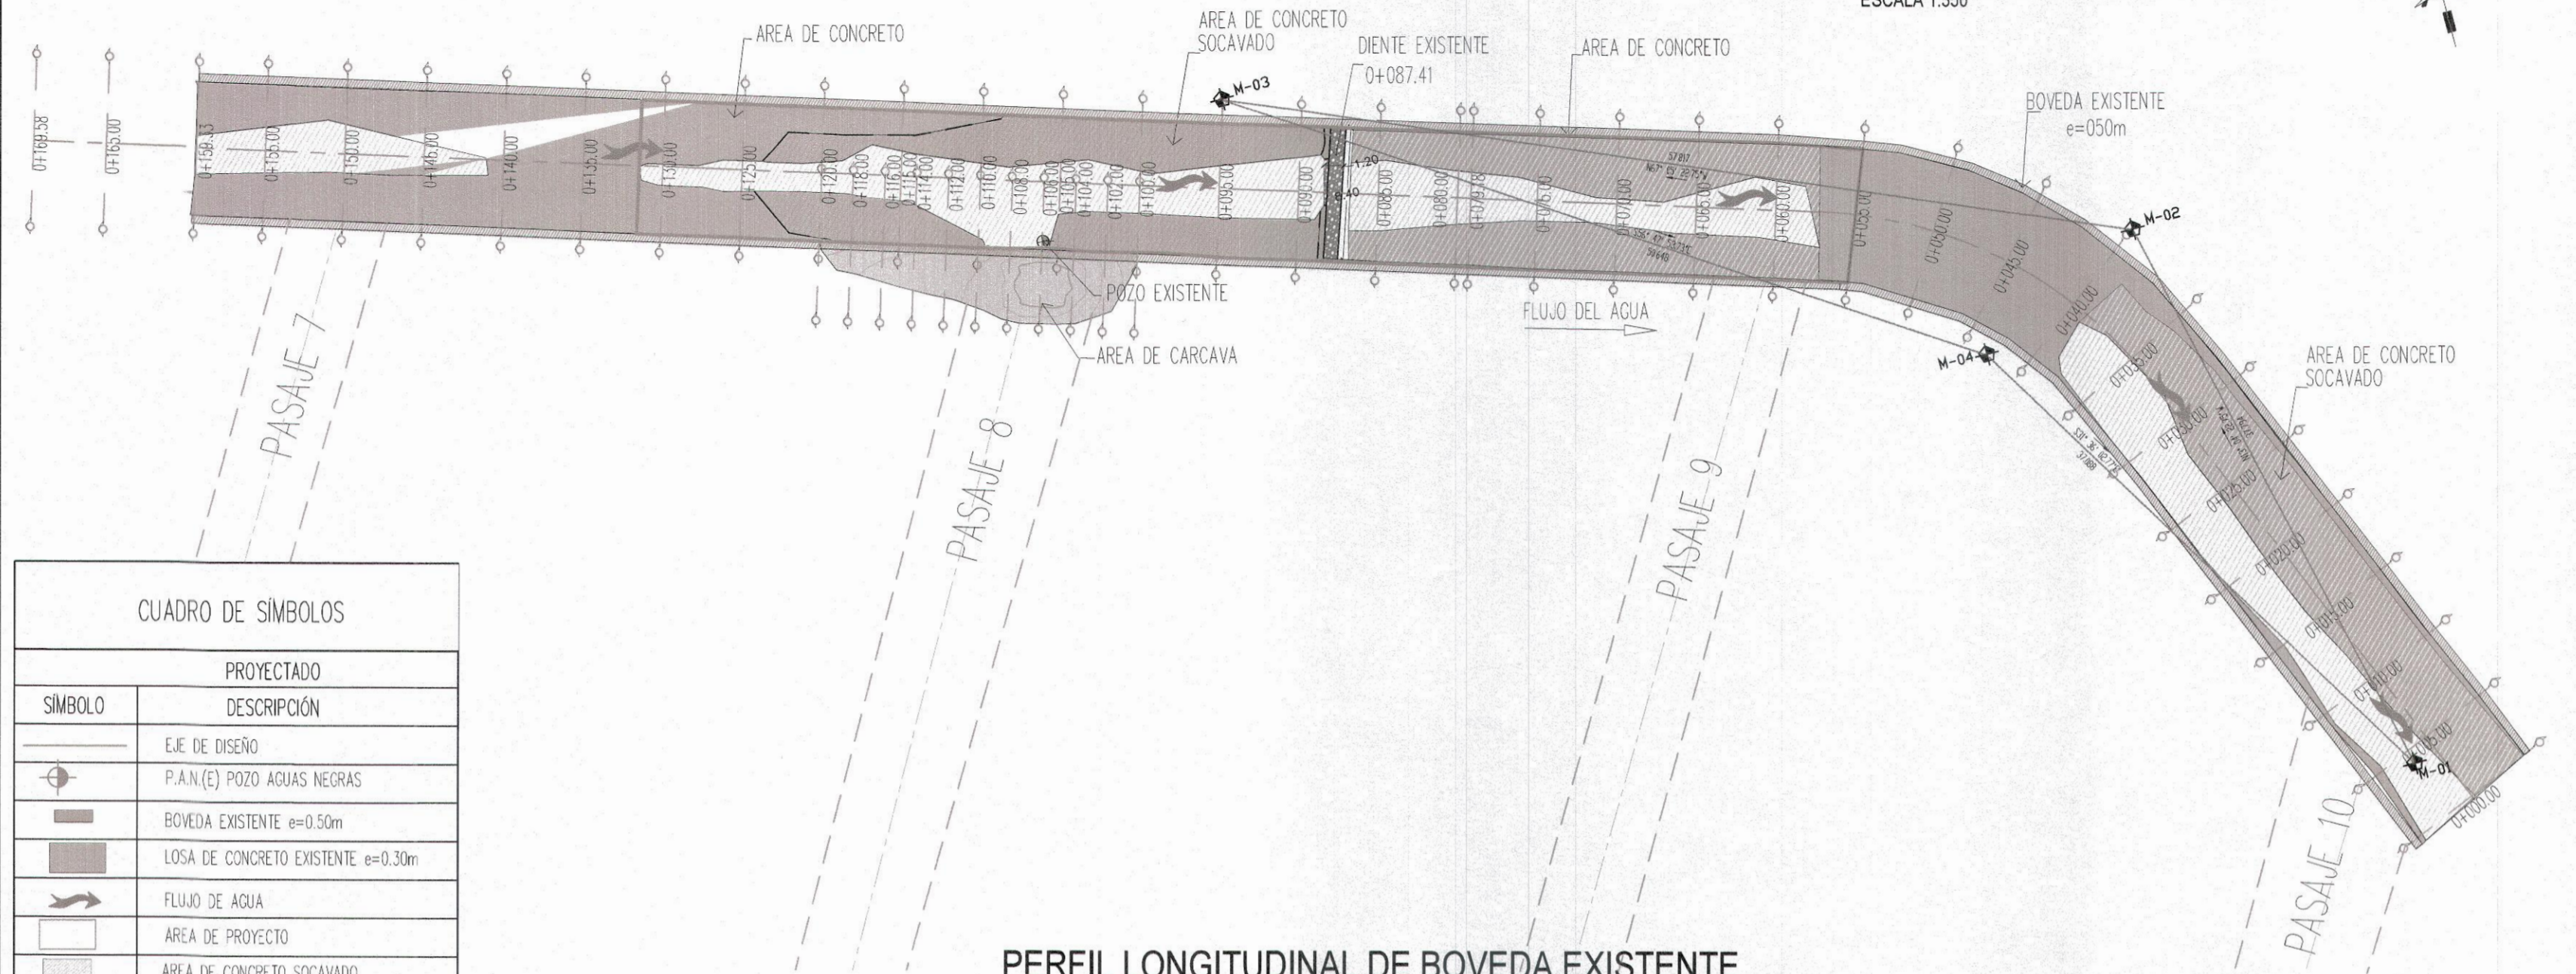

# PERFIL LONGITUDINAL DE BOVEDA EXISTENTE

ESCALA 1:200

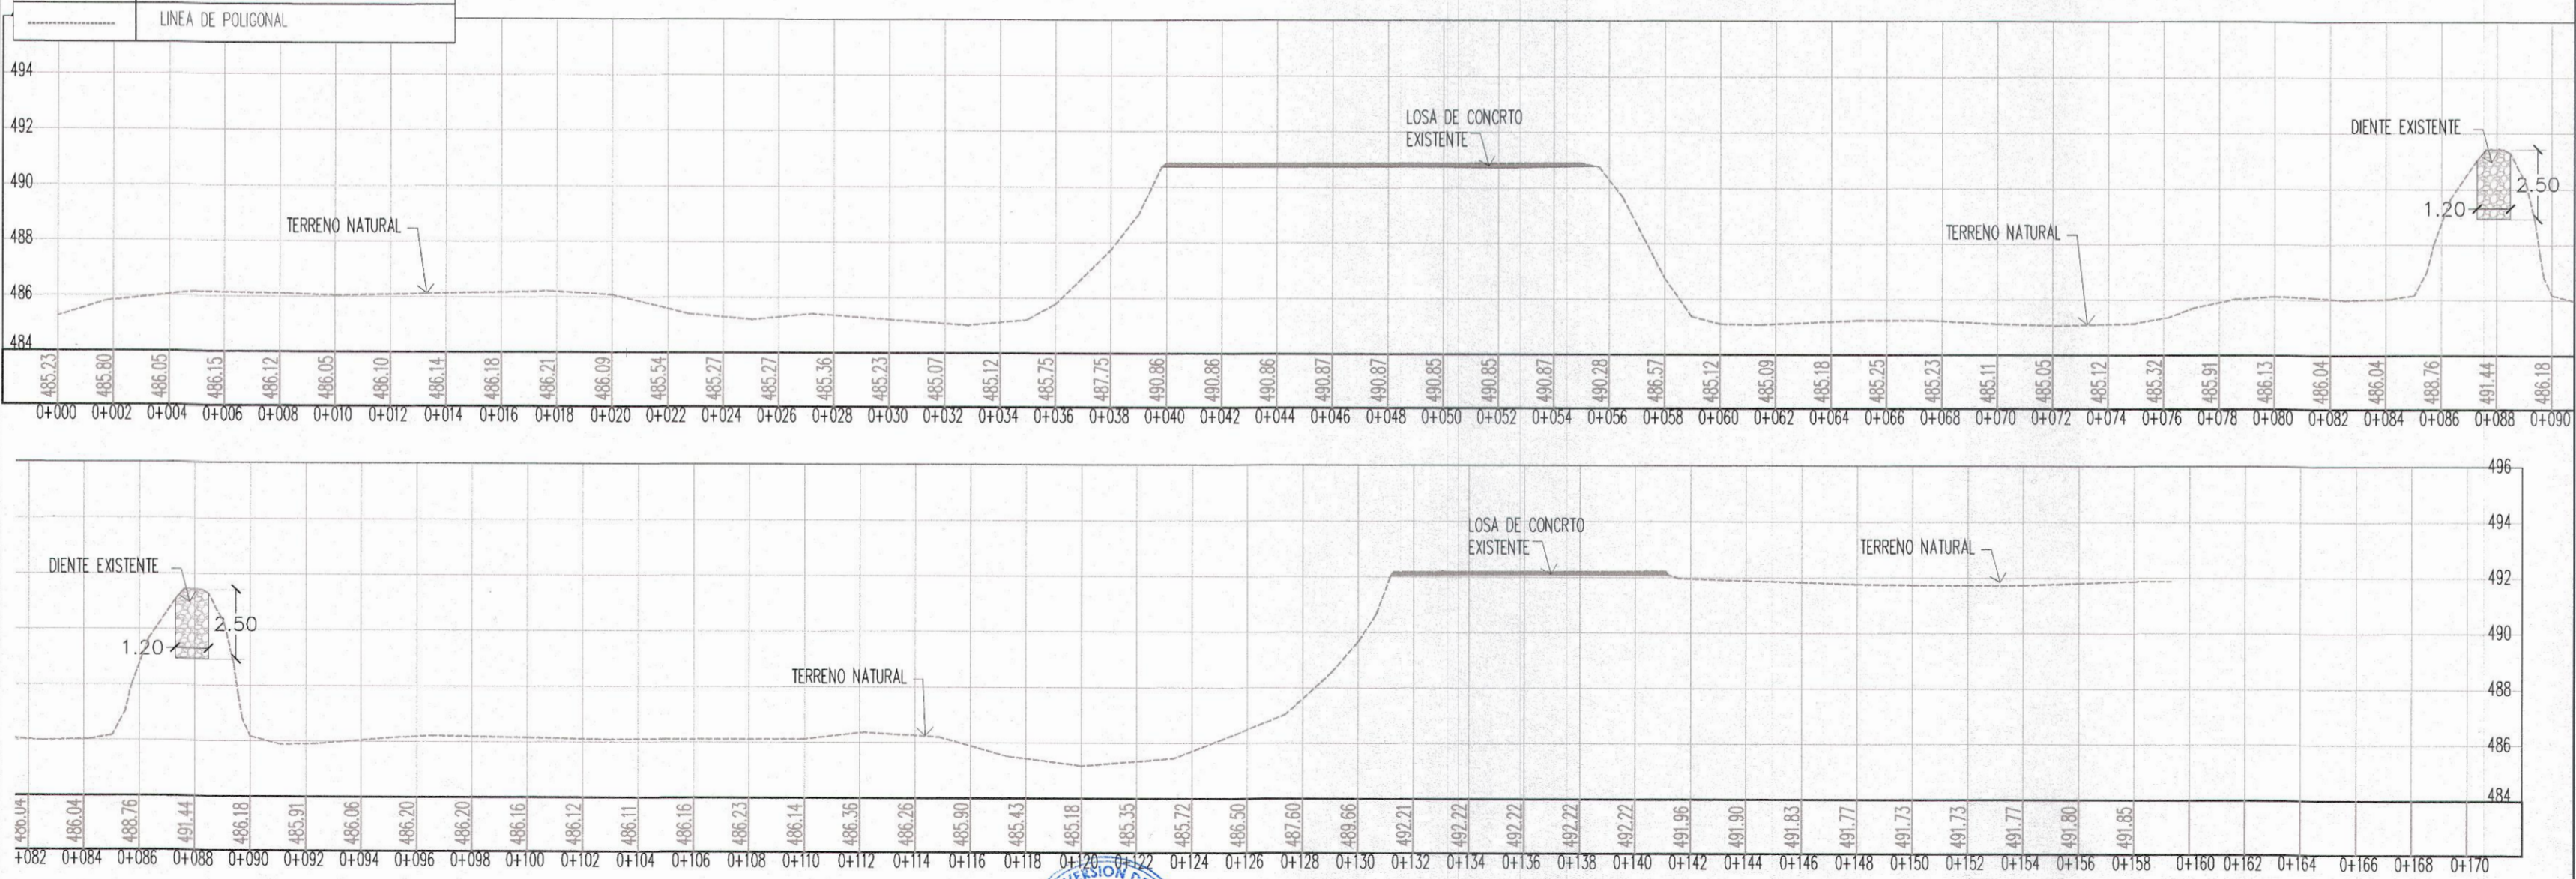

CUADRO DE SIMBOLOS	
PROYECTADO	
SIMBOLO	DESCRIPCIÓN
	EJE DE DISEÑO
	P.A.N.(E) POZO AGUAS NEGRAS
	BOVEDA EXISTENTE e=0.50m
	LOSA DE CONCRETO EXISTENTE e=0.30m
	FLUJO DE AGUA
	AREA DE PROYECTO
	AREA DE CONCRETO SOCAVADO
	TERRENO NATURAL
	LINEA DE POLIGONAL



MINISTERIO DE OBRAS PÚBLICAS, TRANSPORTE, VIVIENDA Y DESARROLLO URBANO EL SALVADOR - CENTROAMERICA

**PROYECTO:** OBRAS DE MITIGACIÓN EN BOVEDA DE CALLE PRINCIPAL DE RESIDENCIAL BRÍAS DE SAN FRANCISCO Y SENDA OCHO, MUNICIPIO Y DEPARTAMENTO DE SAN SALVADOR

**CONTRATO:** 78-2017

**APROBACIÓN:** SUPERVISIÓN DIRECTA

**PRESENTA:** CONTRASTES S.A. DE C.V.

**FIRMA:** GERENTE DEL PROYECTO

**DISEÑO:** CONTRASTES S.A. DE C.V.

**DIBUJO:** CONTRASTES S.A. DE C.V.

**PLANO COMO CONSTRUIDO:** PLANTA Y PERFIL DE BOVEDA EXISTENTE

**CLAVE:** PT  
**FECHA:** AGO/2017

**ESCALA:** INDICADAS

**N° DE PLANO:** 2.0  
**HOJA:** 1/4