






LEYENDA DE SIMBOLOS	
DESCRIPCION	SIMBOLO

PLANIMETRIA DE UBICACION DE ANCLAJES  
Esc: 1:1100

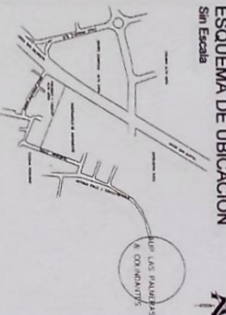

ESQUEMA DE UBICACION  
Sin Escala

Pedra Celia Ketterick  
Ingeniera Civil  
S.A.B.C.A.

0002731



PROYECTO:  
CONSTRUCCION DEL PROYECTO DENOMINADO: MEJORAMIENTO INTEGRAL Y RECONSTRUCCION EN ASENTAMIENTOS URBANOS PRECARIOS EN EL AREA METROPOLITANA DE SAN SALVADOR (SEGUNDO PROCESO)  
CONTRATO DE PRESTAMO N° 28800-ES

PROYECTADO:  
ALCALDIA MUNICIPAL DE TOMACATEPECUE


PRESENTE:  
FUNDASAL MARZO 2017

CONTRATO:  
PLANO COMO CONSTRUCCION

ESCALA:  
1/52



00000002

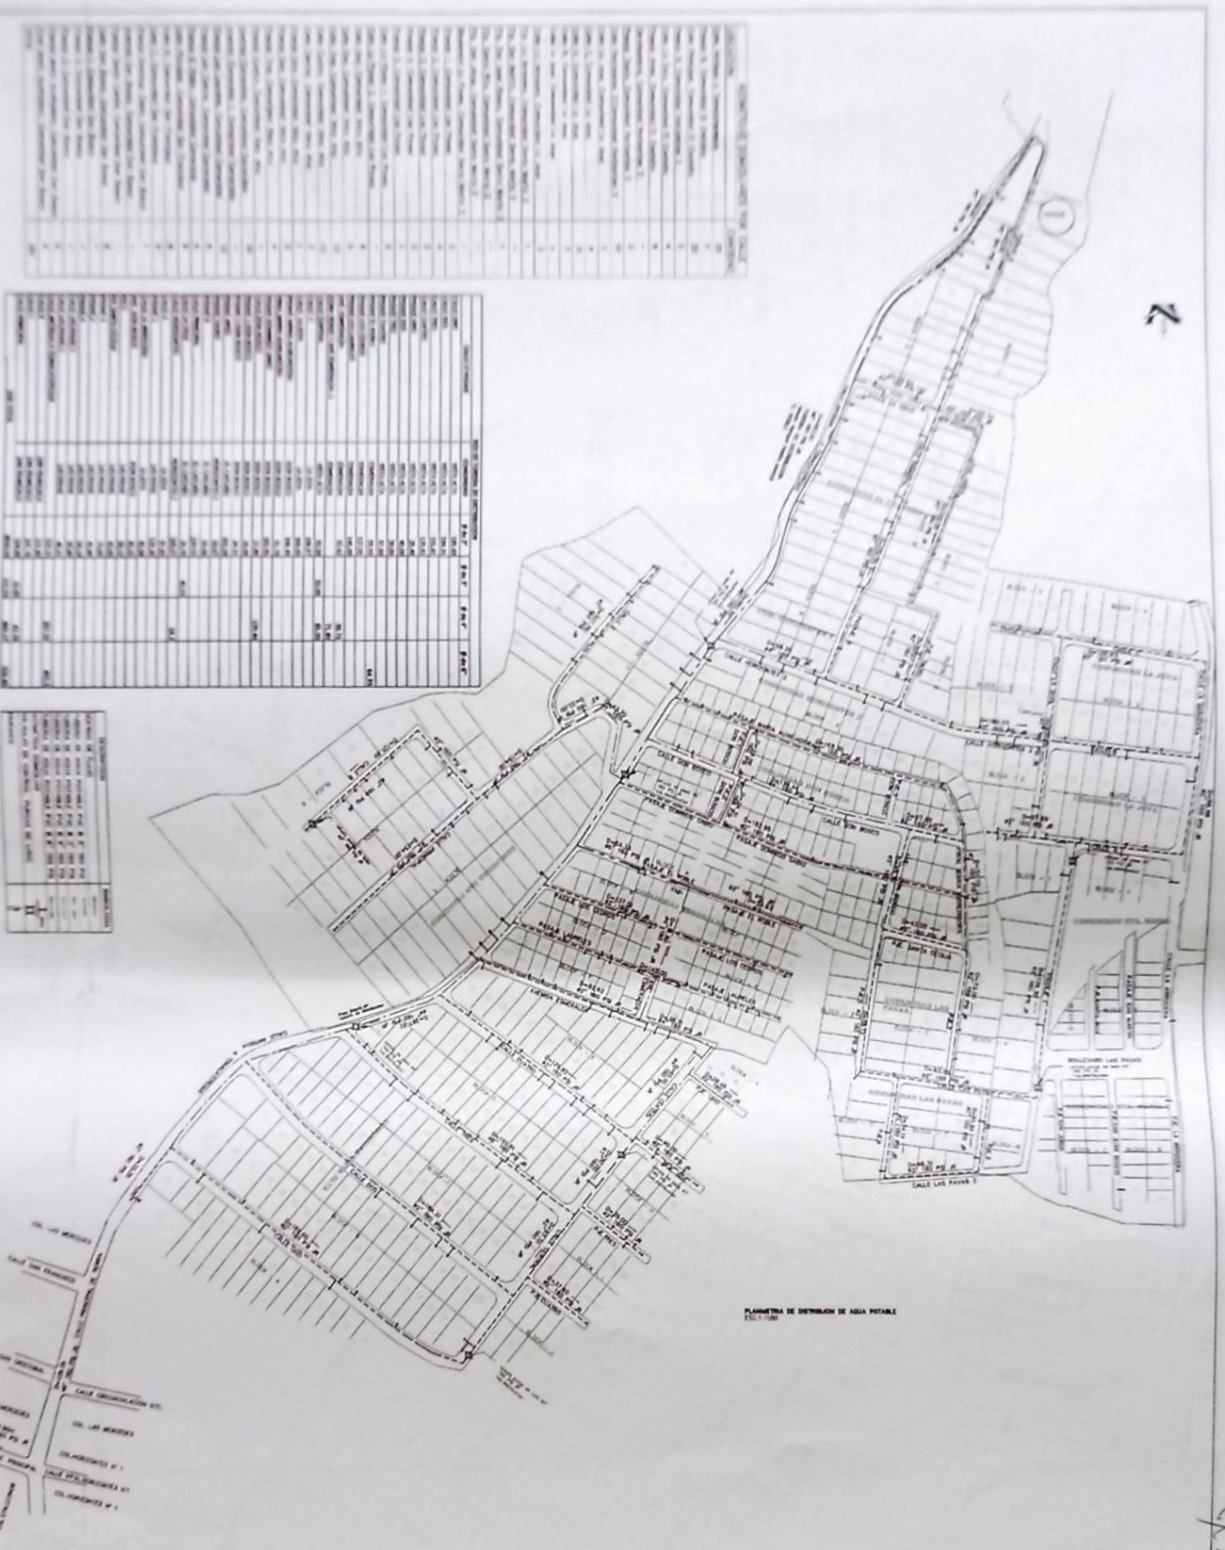


PLANO DE DISTRIBUCION DE AGUA POTABLE

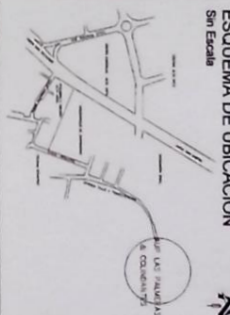

ESQUEMA DE UBICACION  
Sin Escala

Pedro Celis Herrada  
Ingeniero Civil  
002730

PROGRAMA REDUCCION DE VULNERABILIDAD EN ASENTAMIENTOS URBANOS PRECARIOS EN EL AREA METROPOLITANA DE SAN SALVADOR  
CONTRATO DE PRESTAMO N° 283000-ES

CONSTITUCION DEL PROYECTO DENOMINADO: "ASENTAMIENTO INTEGRAL Y MITIGACION DE RIESGO EN ASENTAMIENTOS URBANOS PRECARIOS EN EL AREA METROPOLITANA DE SAN SALVADOR (ESQUEMA PROCESOS)"  
**BID**  
EL SALVADOR

ALCALDIA MUNICIPAL DE TOMACATEPECQUE  
FUNDASAL  
MARZO 2017  
2/52  
ESCALA: 1:5000

000000003



Piero Carías Ketterick  
Ingeniero Civil,  
I.A.M.C.E.

002729

### ESQUEMA DE UBICACION



PROYECTO: PROGRAMA REDUCCION DE VULNERABILIDAD EN ASENTAMIENTOS URBANOS PRECIOSOS EN EL AREA METROPOLITANA DE SAN SALVADOR

CONTRATO DE PRESTAMO N°28500-CES

COMITÉ DE SEGUROS  
LAS PAJAS, ENTORNO PREBIO  
RECUBRIMIENTO, MANEJO DE  
CONCATACIONES


PROYECTO: **ALCALDIA MUNICIPAL DE TONACATEPECUE**

FECHA: **MARZO 2017**


CONTRATO: **FUNDASAL**  
FLANOMETRIA DE TUBERIA DE IMPULSION DE AGUA POTABLE

FECHA: **3/52**  
ESCALA: INDICADA


### PROYECCION DE PAVO DE DISTRIBUCION

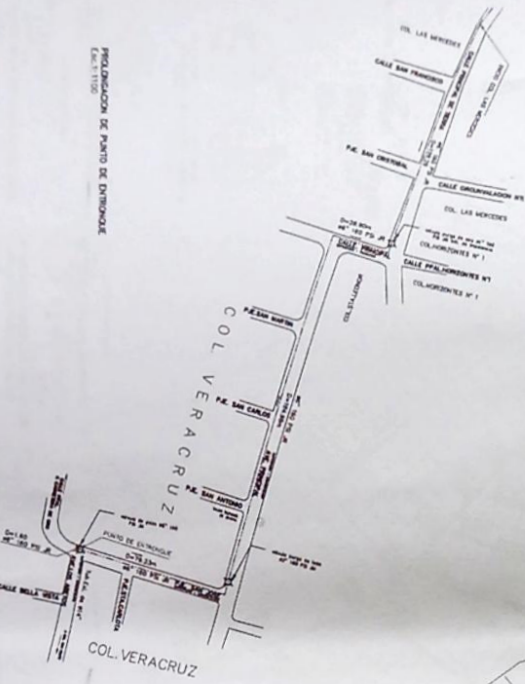


### DISTRIBUCION DE TUBERIA DE IMPULSION

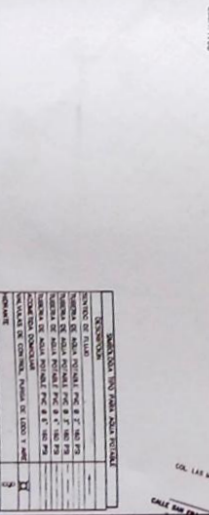



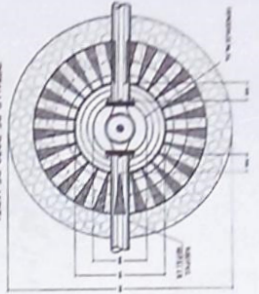


DETALLE DE PUENTE DE AGUA POTABLE ESCALA 1:25

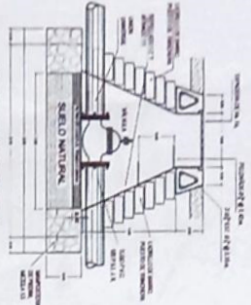


DETALLE DE PUENTE DE AGUA POTABLE ESCALA 1:25

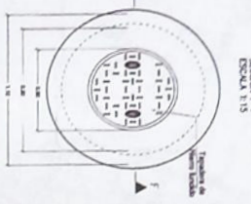



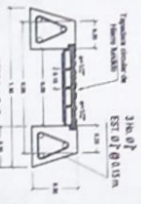

SECCION P-P ESCALA 1:15

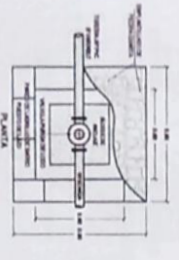


PLANTA

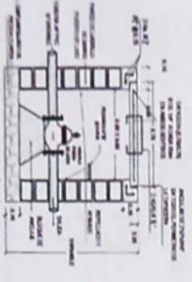


DETALLE DE PUENTE DE AGUA POTABLE ESCALA 1:25

00000004



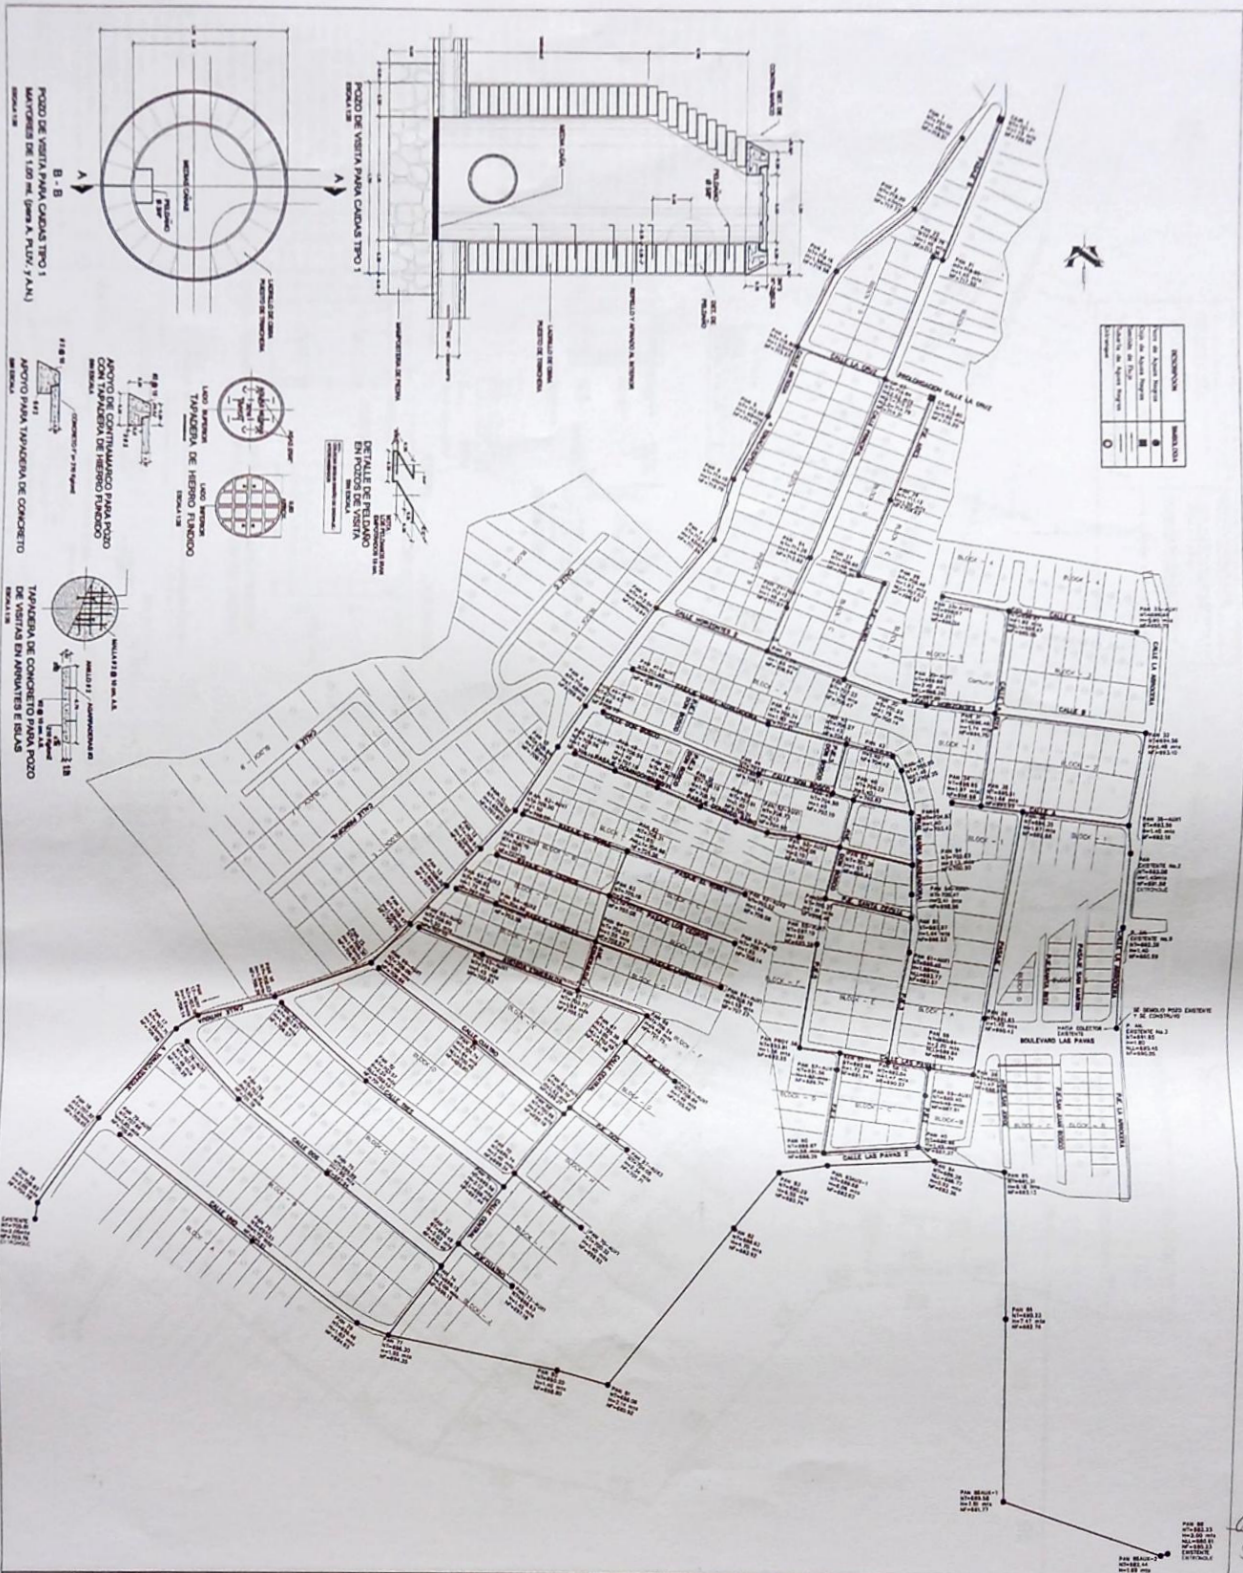


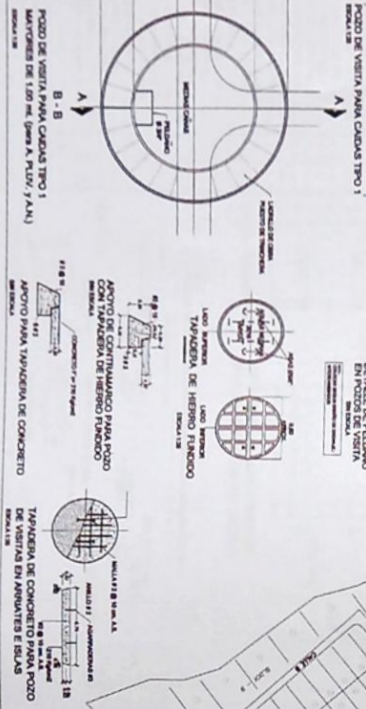

**ESQUEMA DE UBICACION**  
Sin Escala

**PROGRAMA**  
PROGRAMA REDUCCION DE VULNERABILIDAD EN ASENTAMIENTOS URBANOS PRECARIOS EN EL AMBA SALVADOR  
CONTRATO DE PRESTAMO N°203900-ES

**PROYECTO**  
CONSTRUCCION DEL PROYECTO DEMONSTRADO DE LAS PAVILLAS Y COLONIAS EN TOMACATEPEQUE, DEPARTAMENTO DE SAN SALVADOR (SEGUNDO PROCESO)

**PROYECTISTA**  
ALCALDIA MUNICIPAL DE TOMACATEPEQUE

**PROYECTISTA**  
COMISION DE ORDENAMIENTO TERRITORIAL Y DESARROLLO URBANO, MUNICIPALIDAD DE TOMACATEPEQUE

**FECHA**  
MARZO 2017

**FECHA**  
8/52

**ESCALA**  
ESCALA COMO CONSTRUIDO

00000005

Pedro Carlos Kermack  
Ingeniero Civil  
S.A. M. C. S.

002724






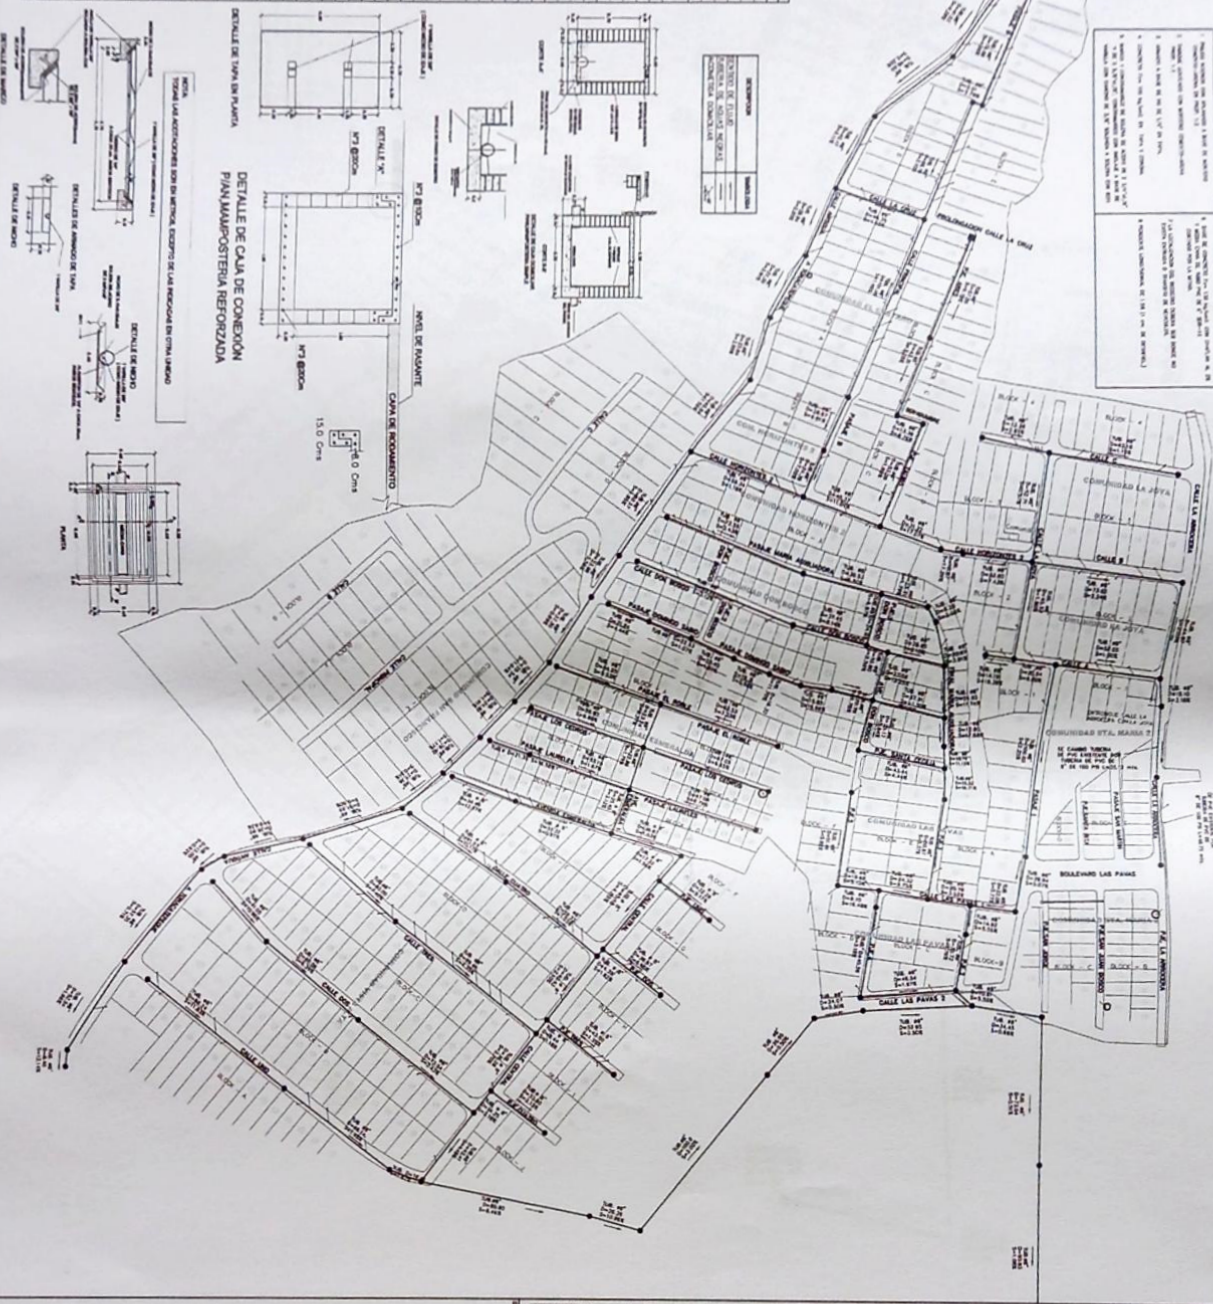


Pedro Carlos Hernandez  
Ingeniero Civil  
R.S. Nº 13.282



002723

ESQUEMA DE UBICACION  
Sin Escala

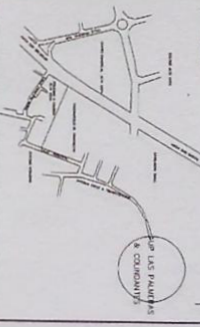

PROGRAMA  
PROGRAMA REDUCCION DE VULNERABILIDAD  
EN ASENTAMIENTOS URBANOS PRECARIOS  
EN EL AREA METROPOLITANA DE SAN  
SALVADOR  
CONTRATO DE PRESTAMO N° 28300-ES

PROYECTO  
CONSTRUCCION DEL PROYECTO DE BOMBATEO,  
M2 DE OBRERA Y M2 DE PAVIMENTO EN  
ASENTAMIENTOS URBANOS PRECARIOS DE  
TOMACATEPECUE, DEPARTAMENTO DE SAN  
SALVADOR (SEGUINDO PROCESO)



PROYECTADO  
ALCALDIA MUNICIPAL  
DE TOMACATEPECUE

COORDINADO  
COMISION DE ENFOQUE ALTERNATIVO  
AL MURTO, MARZO DE  
2017

PROYECTO  
FUNDASAL

FECHA  
MARZO 2017

FECHA DE  
9/52

ESPECIFICACIONES  
ESPEC. 1/17180


00000006






00000007

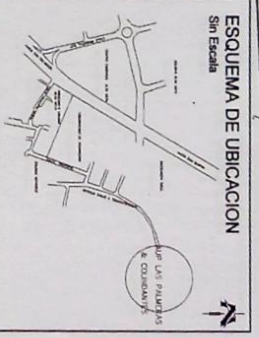

Patricio Carra Kertnach  
Ingeniero Civil  
E. I. M. S. V.

002720

**PROGRAMA**  
PROGRAMA REDUCCION DE VULNERABILIDAD EN ASENTAMIENTOS URBANOS PRECARIOS EN EL AREA METROPOLITANA DE SAN SALVADOR  
CONTRATO DE PRESTAMIO N°2390C-ES

**PERIODO**  
CONSTRUCCION DEL PROYECTO DEMONSTRATIVO, MANTENIMIENTO INTEGRAL Y AMPLIACION DE RED EN LAS FALGUNAS Y COLINDANTES MARZO DE 2017 HASTA MARZO DE 2018  
SAN SALVADOR (DESCARGADO PROYECTO)

**BID**  
EL SALVADOR

**PROYECTO**  
ALCALDIA MUNICIPAL DE TONAQUATEPEQUE  
MUNICIPIO DE TONAQUATEPEQUE

**FUNDASAL**  
MARZO 2017

**CONTRATO**  
PLAN DE DISTRIBUCION DE POZOS DE AGUAS LLUVIAS  
PLANO COMO CONTRATO

**VALOR**  
12/52  
ESCALA 1:1000





00000008



Pedro Carlos Herrndtz  
Ingeniero Civil  
S.A. M. C. V.



002719

**ESQUEMA DE UBICACION**  
San Escala

**PROGRAMA**  
PROGRAMA REDUCCION DE VULNERABILIDAD EN ASENTAMIENTOS URBANOS PRECARIOS EN EL AREA METROPOLITANA DE SAN SALVADOR  
**CONTRATO DE PRESTAMO N°39000-ES**


**PROYECTO**  
CONSTRUCCION DEL PROYECTO DEMONSTRATIVO DE MANEJO INTEGRAL Y ATENCION DE EMERGENCIA EN ASPT LAS PALMAS Y COLONIAS MANEJO DE LAS PALMAS EN EL AREA METROPOLITANA DE SAN SALVADOR (distintos procesos)  
**BID**  
EL SALVADOR

**PROYECTADO**  
ALCALDIA MUNICIPAL DE TONACATEPECQUE  
**CLIENTE**  
COMITE DE ORDENAMIENTO TERRITORIAL, DISTRITO CENTRAL Y NOROCCIDENTAL DE TONACATEPECQUE  
**FECHA**  
MARZO 2017  
**COMANDO**  
FUNDASAL  
**PLAN**  
PLANIMETRIA DE DISTRIBUCION DE TUBERIAS DE AGUAS LUBIAS PLANO COMO CONSTRUCCION  
**ESCALA**  
1:1000  
**TOTAL**  
13/52






Pedro Carlos Kerplicky  
Ingeniero Civil  
R.A. 18.123

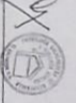

002718

**ESQUEMA DE UBICACION**  
Sin Escala


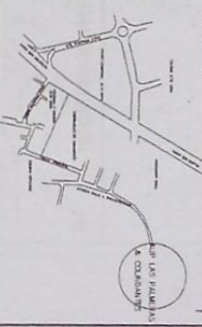


PROGRAMA REDUCCION DE VULNERABILIDAD EN ASENTAMIENTOS URBANOS PRECARIOS EN EL AREA METROPOLITANA DE SAN SALVADOR  
CONTRATO DE PRESTAMIO N°283000-ES


PROYECTO "CONSTRUCCION DEL PROYECTO DE MEJORAMIENTO INTEGRAL Y AMPLIACION DE RESERVO EN LAS COMUNIDADES Y COLONIAS PRECARIAS DE SAN SALVADOR (DISEÑO Y CONSTRUCCION)"  
**BID** El Salvador

PROYECTO: ALCALDIA MUNICIPAL DE TONACATEPECQUE  
PROYECTO: FUNDASAL  
CONSTRUCCION DE OCHO BOCATOMAS EN LAS COMUNIDADES PRECARIAS DE TONACATEPECQUE  
FECHA: MARZO 2017  
VALOR: 141/52  
ESCALA: INDICADA


**SECCION TRANSVERSAL A-A DE POZO DE INSPECCION**

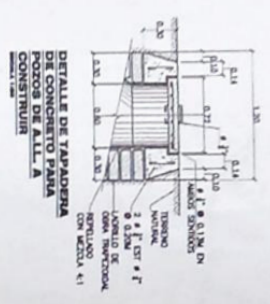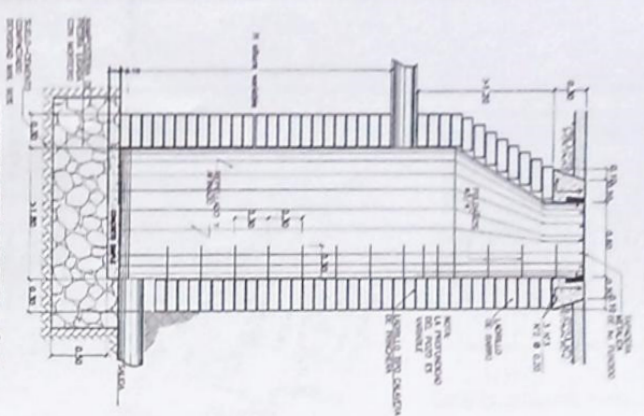


**PLANTA POZO DE AGUAS LUVIAS**

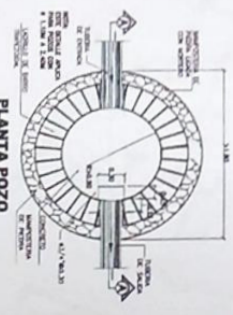


**PLANTA**

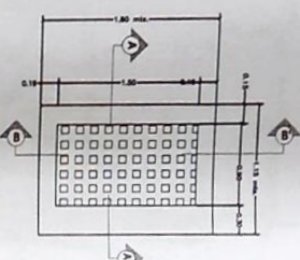


**DETALLE DE CAJA TRAGANTE DE AGUAS LUVIAS ESC. 1:25**

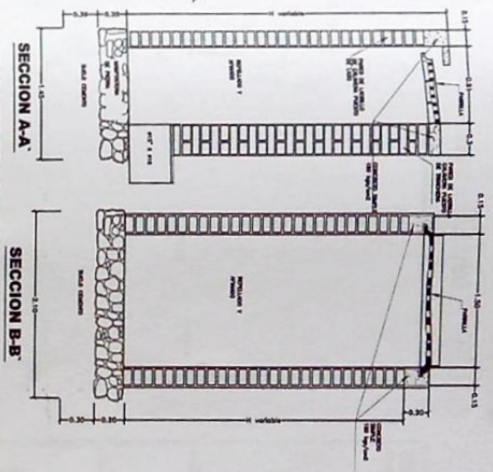


**PLANTA**

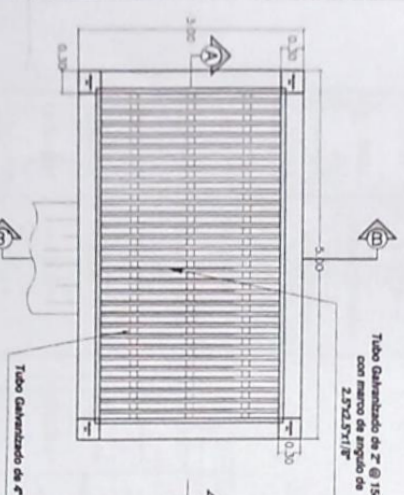


**SECCION A-A' DETALLE DE BOCATOMA DE ENTRADA**

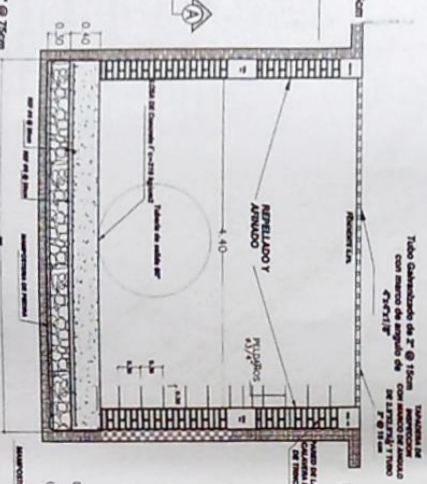


**SECCION B-B'**

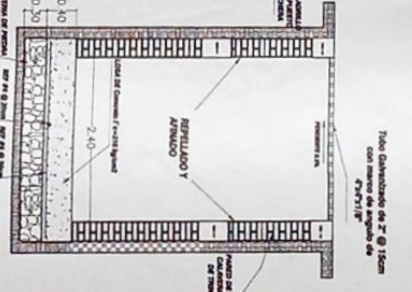

**DETALLE DE COLUMNILLA Y VIGAS**

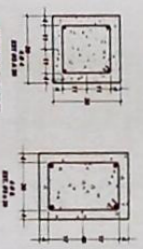

**DETALLE DE VIGAS**



00000009





Paola Casas Kerechicki  
 Arquitecta  
 S.A. M. E. S.

002713

**ESQUEMA DE UBICACION**  
 Sin Escala



**PROGRAMA**  




**PROYECTANTE**  
 ALCALDIA MUNICIPAL  
 DE TONACATEPECUE

**PROYECTADO**  
 FUNDASAL

**CONTRATO**  
 DISCALNIA DE AGUAS LLUVIAS EN  
 COMANDO SAN FRANCISCO  
 PLANO COMO CONSTRUCCION


**FECHA**  
 MARZO 2017

**ESCALA**  
 19/52  
 ESCINICIAL

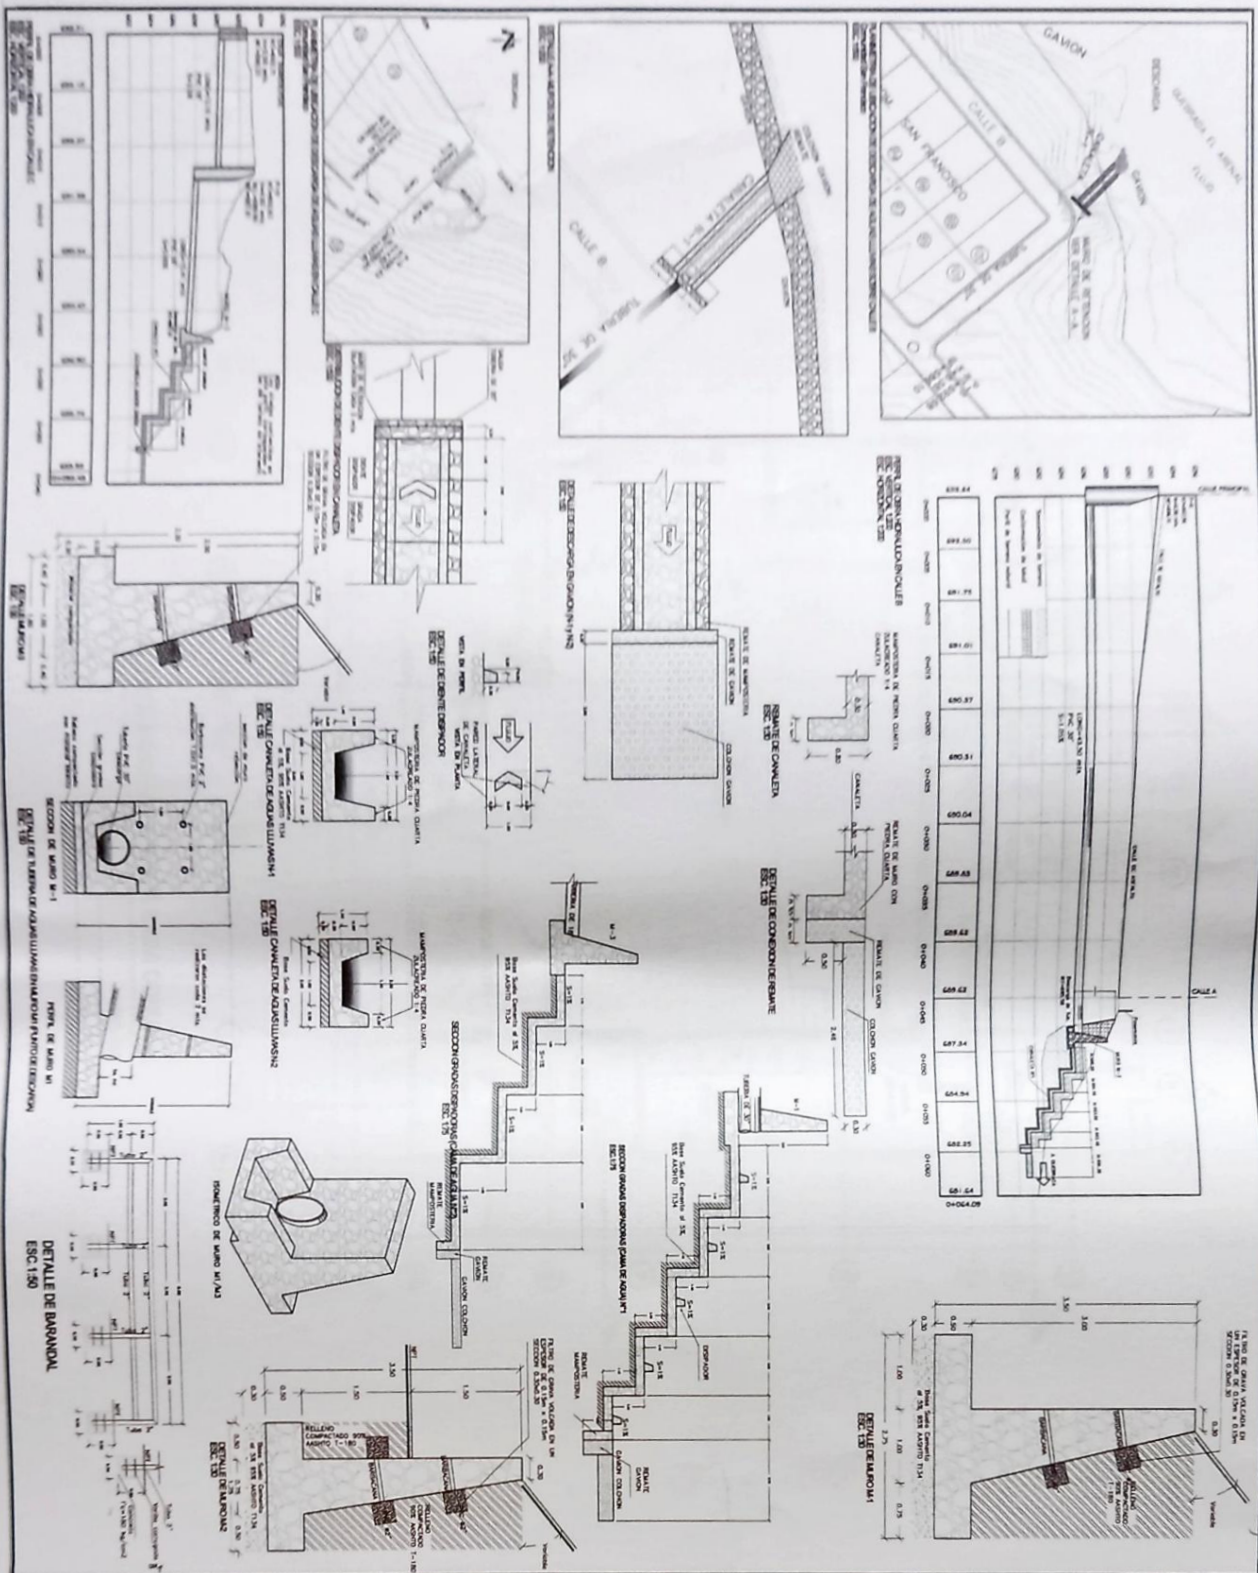

0000011



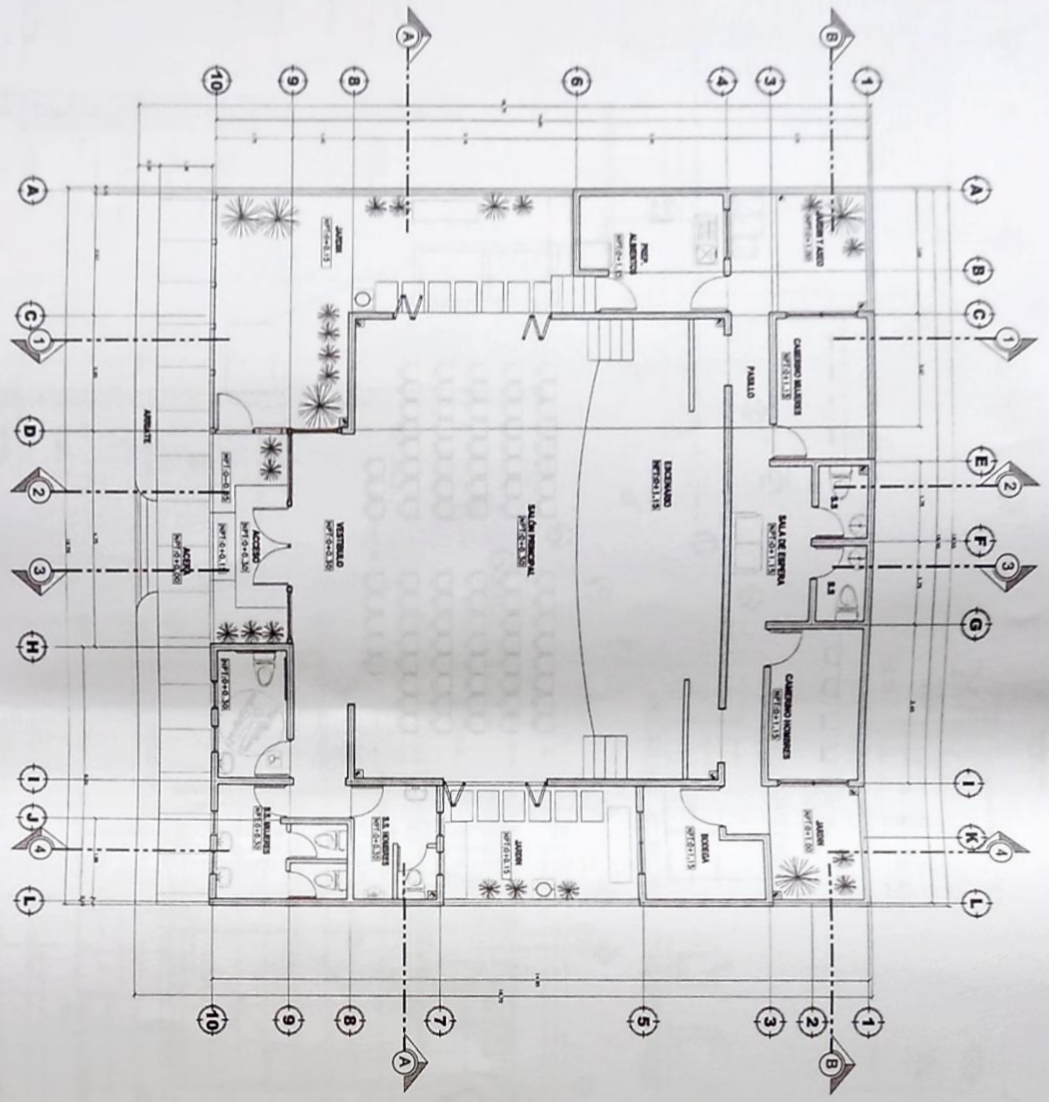

**PLANTA ARQUITECTONICA CASA COMUNAL**

ESC. 1:30

Paola Carlin Kerpelitz  
Arquitecta  
Ingeniera Civil

**ESQUEMA DE UBICACION**  
Sin Escala

002705



**PROYECTO**  
PROGRAMA REDUCCION DE VULNERABILIDAD EN ASENTAMIENTOS URBANOS PRECARIOS EN EL AREA METROPOLITANA DE SAN SALVADOR  
CONTRATO DE PRESTAMO N° 26300C-ES

**PROYECTO**  
CONSTRUCCION DEL PROYECTO DENOMINADO MEJORAMIENTO INTEGRAL Y ARTICULACION DE REDDO EN ALP LAS PALMERAS Y COLONIAS MARCONO DE TORRELLANO EN EL MUNICIPIO DE TONACATEPEC DE SAN SALVADOR (Estadano Prodesov)



**PROYECTADO**  
ALCALDIA MUNICIPAL DE TONACATEPEC

**PROYECTADO**  
CONSEJO DE PLANIFICACION COMUNAL, UBICACION, DISEÑO Y CONSTRUCCION DE UN CENTRO COMUNITARIO EN TONACATEPEC


**FUNDASAL**  
MARZO 2017

**PROYECTADO**  
PLANTA ARQUITECTONICA CASA COMUNAL  
PLANO COMO CONSTRUIDO

27/52  
ESCALA INDICADA

00000012



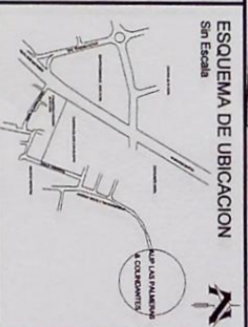

**PROGRAMA**  
 PROGRAMA REPARACION DE VULNERABILIDAD EN ASENTAMIENTOS URBANOS PRECARIOS EN EL AREA METROPOLITANA DE SAN SALVADOR  
**CONTRATO DE PRESTAMO N°28300-ES**

**PROYECTO**  



**PROYECTISTA**  
 ALCALDIA MUNICIPAL DE TOMACATEPECUEN


**PROYECTADO**  
 FUNDASAL

**FECHA**  
 MARZO 2017

**PROYECTADO POR**  
 CASA COMUNAL PLANTA DE TECHOS Y SECCIONES PLANO COMO CONTRATADO

**FECHA DE ENTREGA**  
 30/52

**PROYECTADO EN**  
 ESCOLA INDOCAJAS

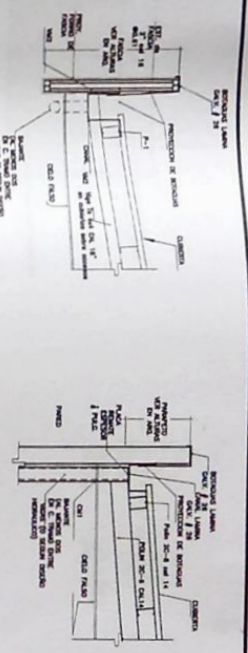

**CANAL SOBRE PARED**  
 ECC. 120

**CANAL SOBRE FASCIA**  
 ECC. 120

**DET. VIGA 1m x 1"**  
 ECC. 118

**DET. VIGA 1m x 2"**  
 ECC. 118


**POLIN 20x6"**  
 ECC. 118

**POLIN 20x6"**  
 ECC. 118


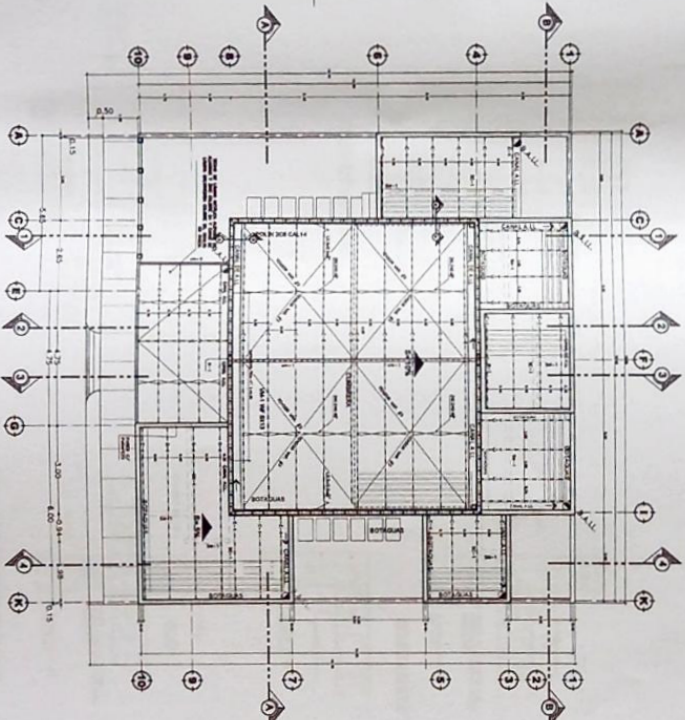

**PLANTA DE TECHOS**  
 ESC. 1/75

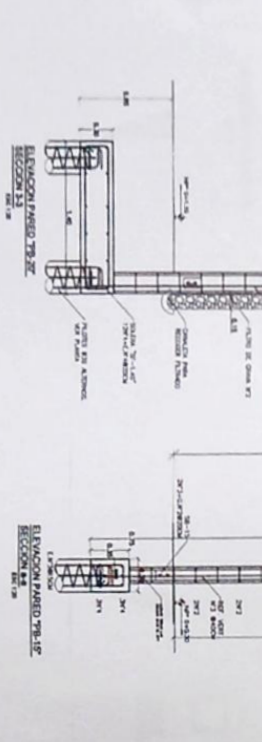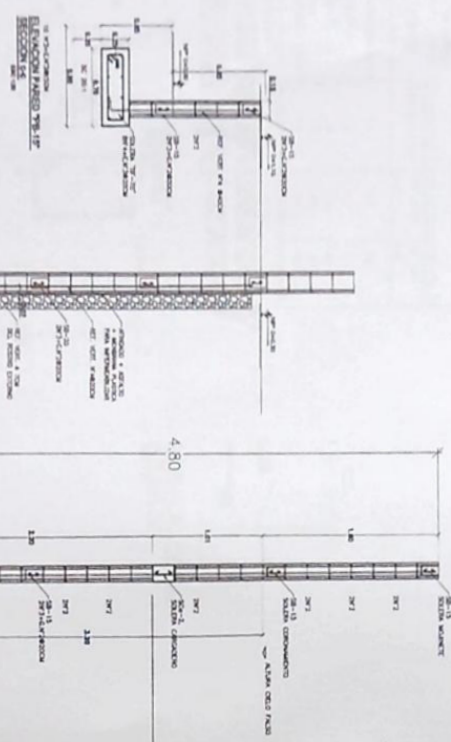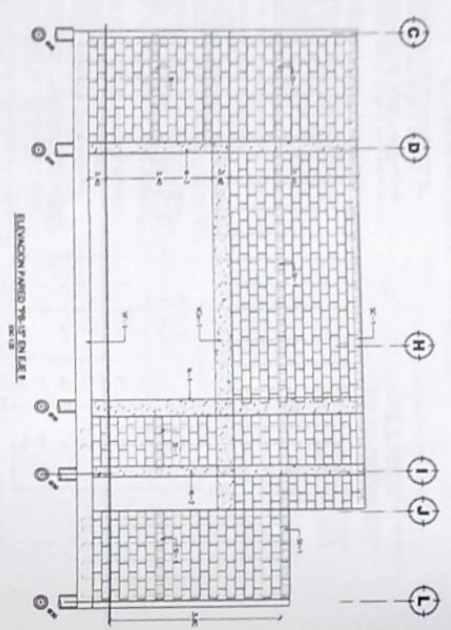

0000013







### ESQUEMA DE UBICACION

Sr Escobal



**PROGRAMA REDUCCION DE VULNERABILIDAD EN ASENTAMIENTOS URBANOS PRECARIOS EN EL AREA METROPOLITANA DE SAN SALVADOR**  
CONTRATO DE PRESTAMO N°283000CES





**PROYECTO**  
ALCALDIA MUNICIPAL DE TONACATEPEC

**EMPUNDA**  
FUNDASAL


**FECHA**  
MARZO 2017

**FECHA DE VIGENCIA DE LA PLANTA**  
34/52


**ESCALA**  
ESCALA INDICADA

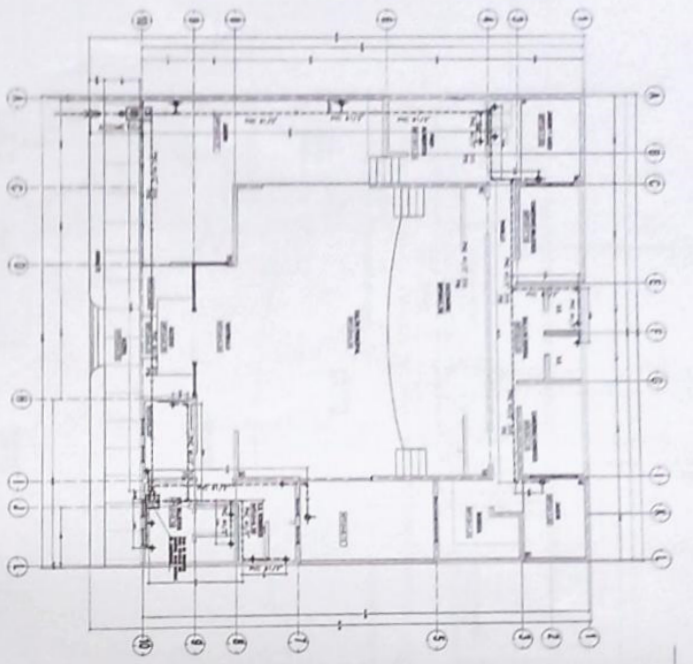


PLANTA DE INSTALACIONES HIDRAULICAS  
AGUA POTABLE  
Escala: 1/25

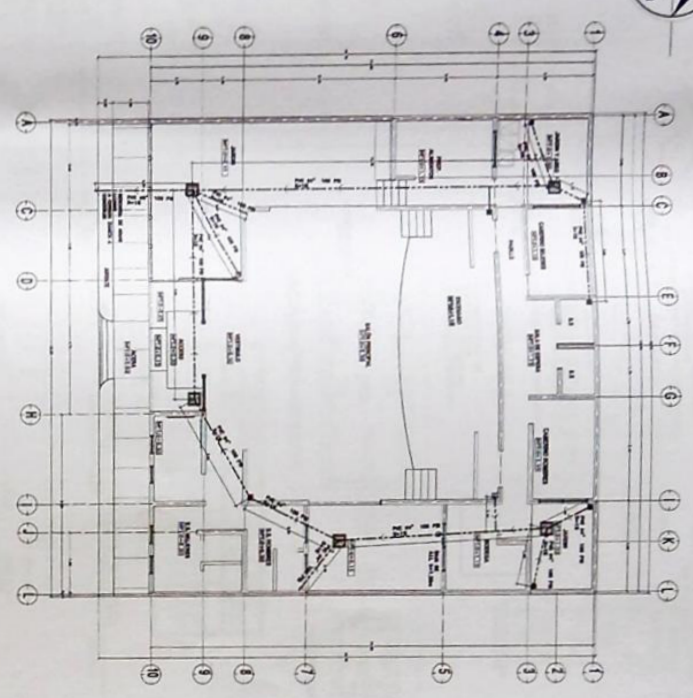

PLANTA DE INSTALACIONES HIDRAULICAS  
AGUAS LUVIAS  
Escala: 1/25

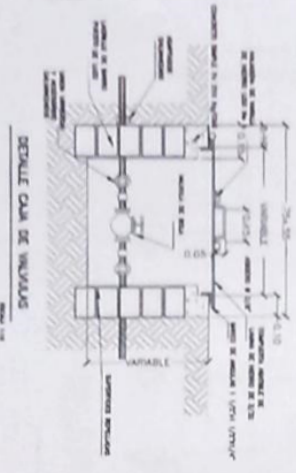


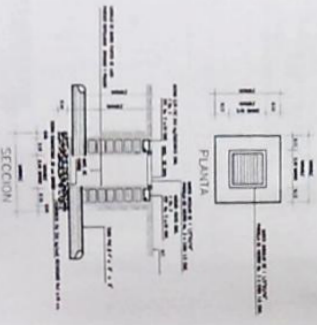

DETALLE TÍPICO DE CAJAS DE AGUAS LUVIAS CON PARRILLA  
SIN ESCALA

00000015








Plan Lotes 1 y 2  
 Parcela 1 y 2  
 1:100

062595

**ESQUEMA DE UBICACION**  
 Sin Escala

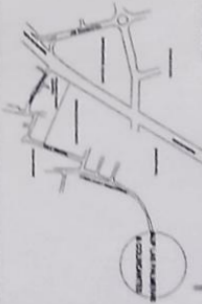

PROGRAMA REGIONAL DE VALLESABALDO  
 EN ASENTAMIENTOS URBANOS PRECARIOS  
 EN EL AREA METROPOLITANA DE SAN  
 SALVADOR  
 CONTRATO DE PRESTARIO W2000-ES

PROYECTO  



PROYECTISTA  
**ALCALDIA MUNICIPAL  
 DE TOMACATEPELE**


COMISIONA  
**COMISIONA DE OBRAS PUBLICAS  
 DE LA ALCALDIA MUNICIPAL  
 DE TOMACATEPELE**

FECHA  
**MARZO 2017**

ESCALA  
**36/52**

CONTRATO  
**CONTRATO DE PRESTARIO W2000-ES**

PROYECTO  

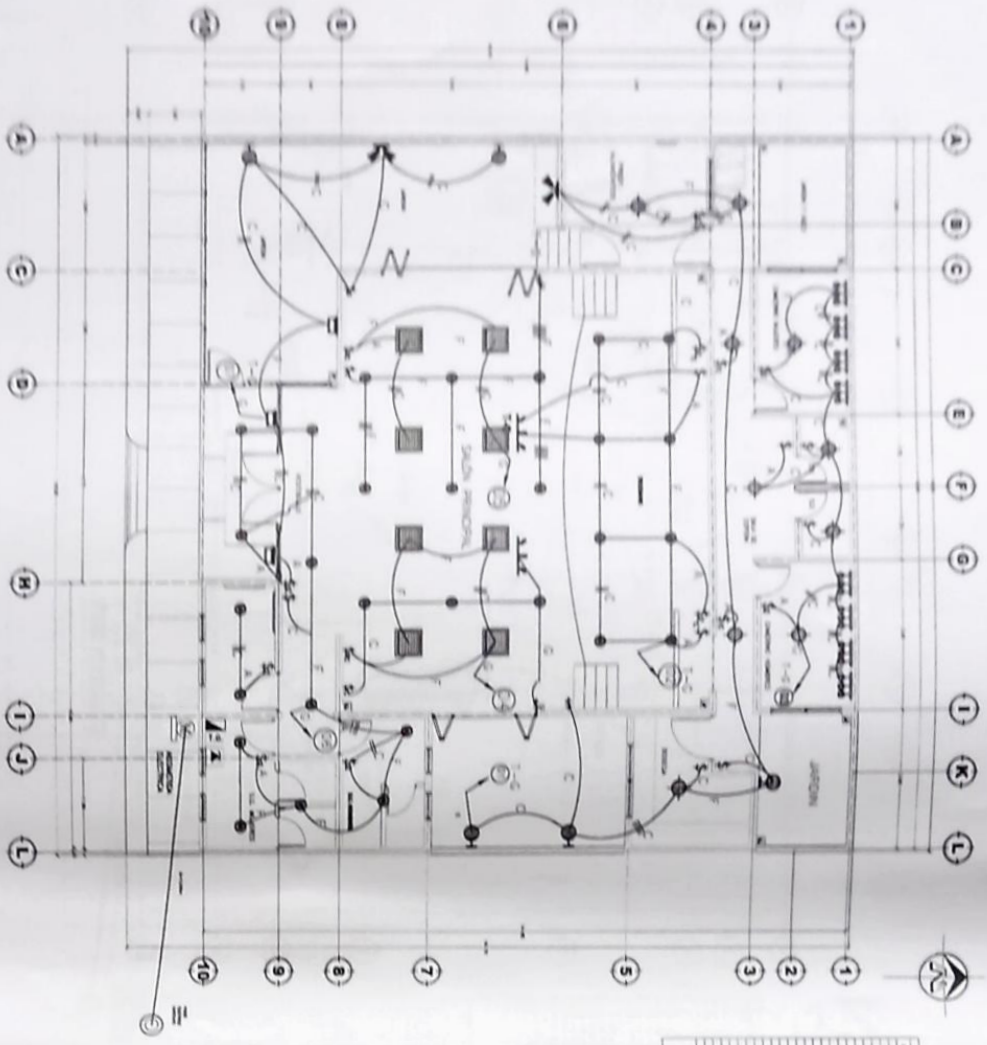

**PLANTA DE INSTALACIONES ELECTRICAS**  
 SERVICIO DE SAN SALVADOR  
 Esc. 1:50

00000017



PLANTA DE INSTALACIONES ELECTRICAS  
DISTRIBUCION DE TUBOS  
ESC. 1/50

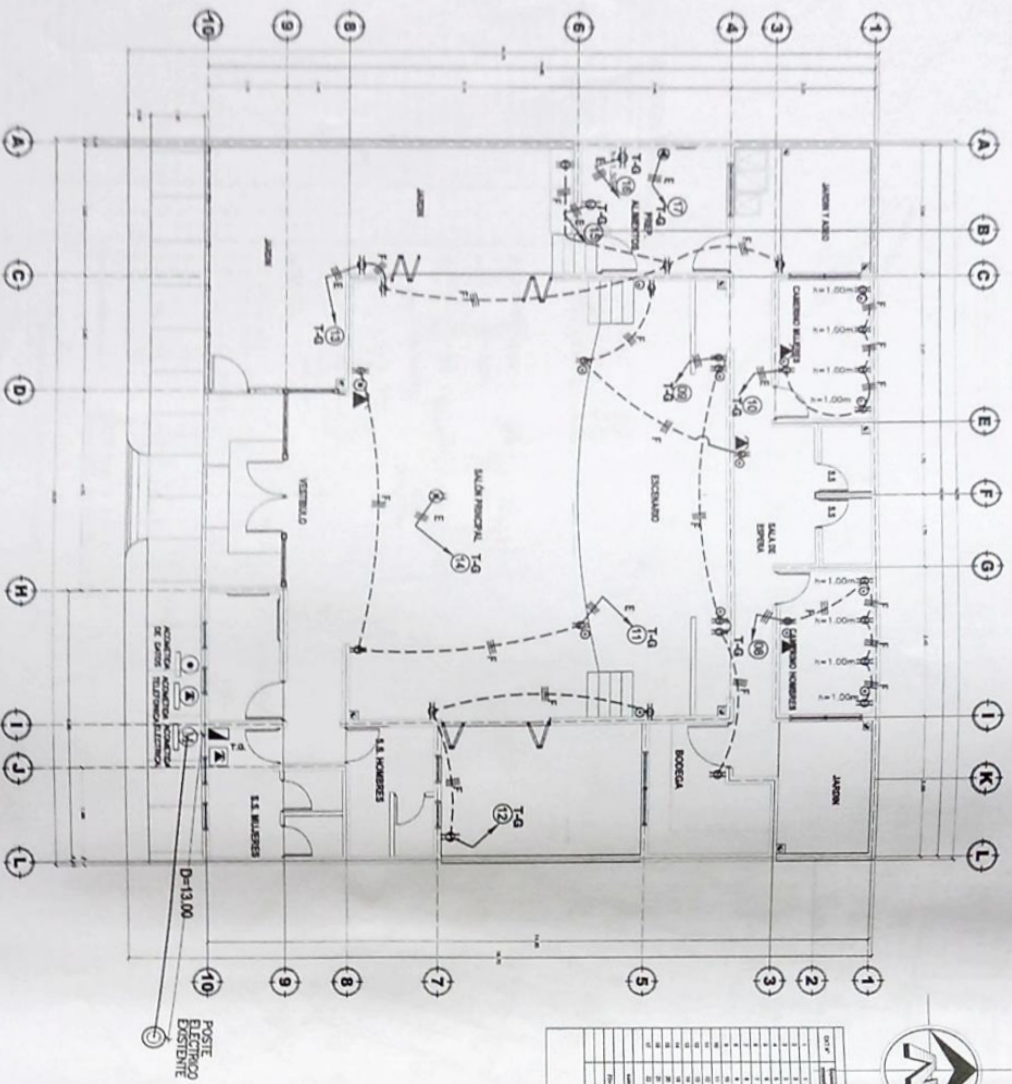

CUADRO DE SIMBOLOGIA

	TRANSACCION CONECT. PUNTO DE ENTRADA 15A, 20A		LAMPARA DE 100W/120V
	TRANSACCION CONECT. SALIDA, CON FUSIBLE		SALA PARA TELEFONO
	TRANSACCION CONECT. FOMENTO PARA ALTERNATIVE		REGISTRO TELEFONICO
	TRANSACCION CONECT. FOMENTO PARA PROYECTOR, H. CILIND. FALSO		CONEXION ELECTRICA
	TRANSACCION CONECT. FOMENTO PARA TV		CONEXION ELECTRICA


00000018



ESQUEMA DE UBICACION  
Sin Escala

PROGRAMA  
PROGRAMA REDUCCION DE VULNERABILIDAD  
EN ASENTAMIENTOS URBANOS PRECIOSOS  
EN EL AREA METROPOLITANA DE SAN  
SALVADOR  
CONTRATO DE PRESTAMO 1788000-ES

PROYECTO  
CONSTRUCCION DEL PROYECTO DE MEJORAMIENTO  
DE CONVENIO ANTIGUAL Y MEJORAMIENTO DE SERVICIO EN  
EL TERCER MONTE, DEPARTAMENTO DE SAN  
SALVADOR, SIGUIENDO PROCESOS:

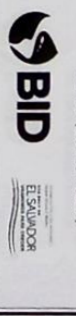

PROYECTISTA  
ALCALDIA MUNICIPAL  
DE TOMACATEPEQUE

FUNDASAL

FECHA  
MARZO 2017

VALOR  
37/52

ESCALA INDICADA





002895



**NOTAS GENERALES POCAL CONJUNTAM**

1. Verificar que el terreno sea apto para la construcción de viviendas.
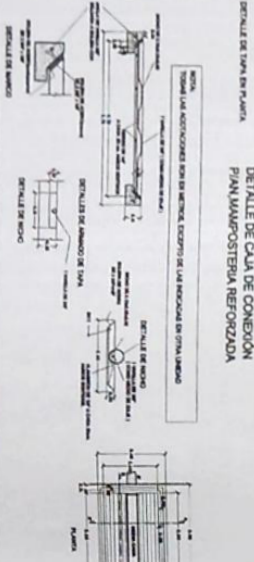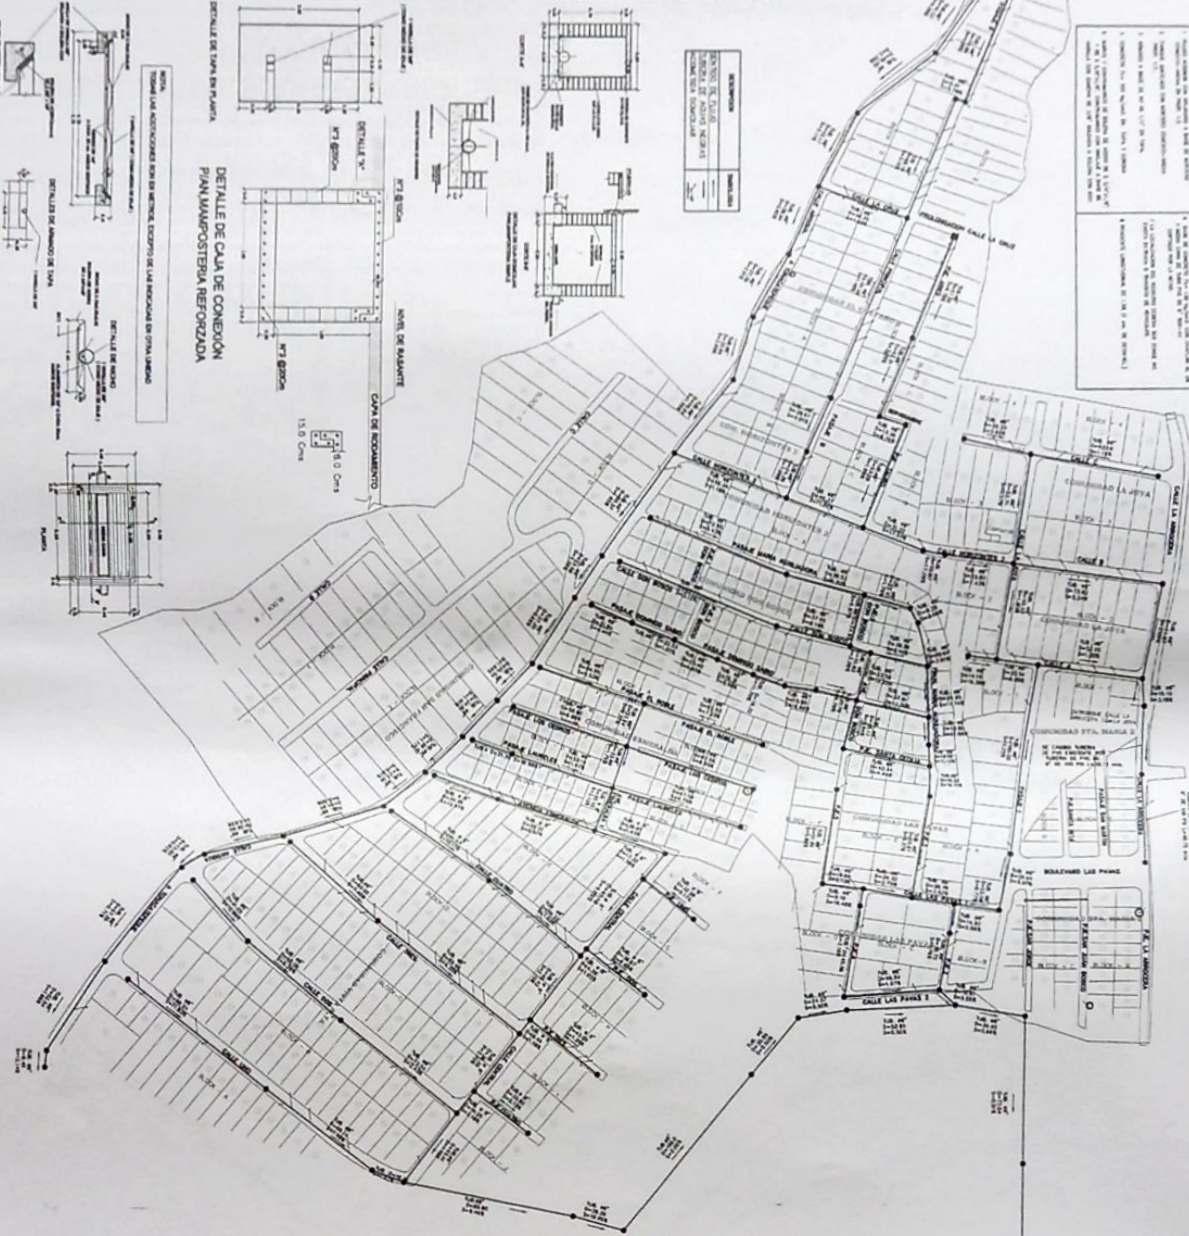**ESQUEMA DE UBICACION**  
Sin Escala

Pedro Carlos Herricks  
Ingeniero Civil  
S.A. de C.S.



002839

**PROGRAMA**  
PROGRAMA REDUCCION DE VULNERABILIDAD EN ASENTAMIENTOS URBANOS PRECARIOS EN EL AREA SALVADOR  
CONTRATO DE PRESTAMO N° 2039000005

**PROYECTO**  
CONSTRUCCION DEL PROYECTO DENOMINADO: MAQUINARIAS PARA LA RECONSTRUCCION DE LAS PALMERAS Y COLONIAS DE SAN TOMAS TERRENO, DEPARTAMENTO DE SAN SALVADOR (REANANDO PROCESO)



**PROYECTISTA**  
ALCALDIA MUNICIPAL DE TOMACATEPECUE




00000019



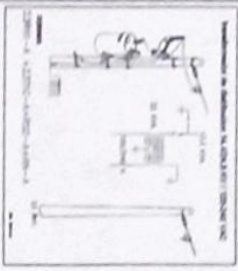

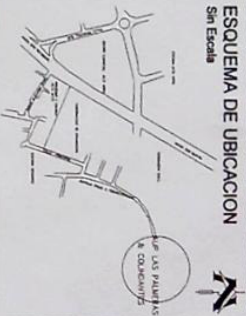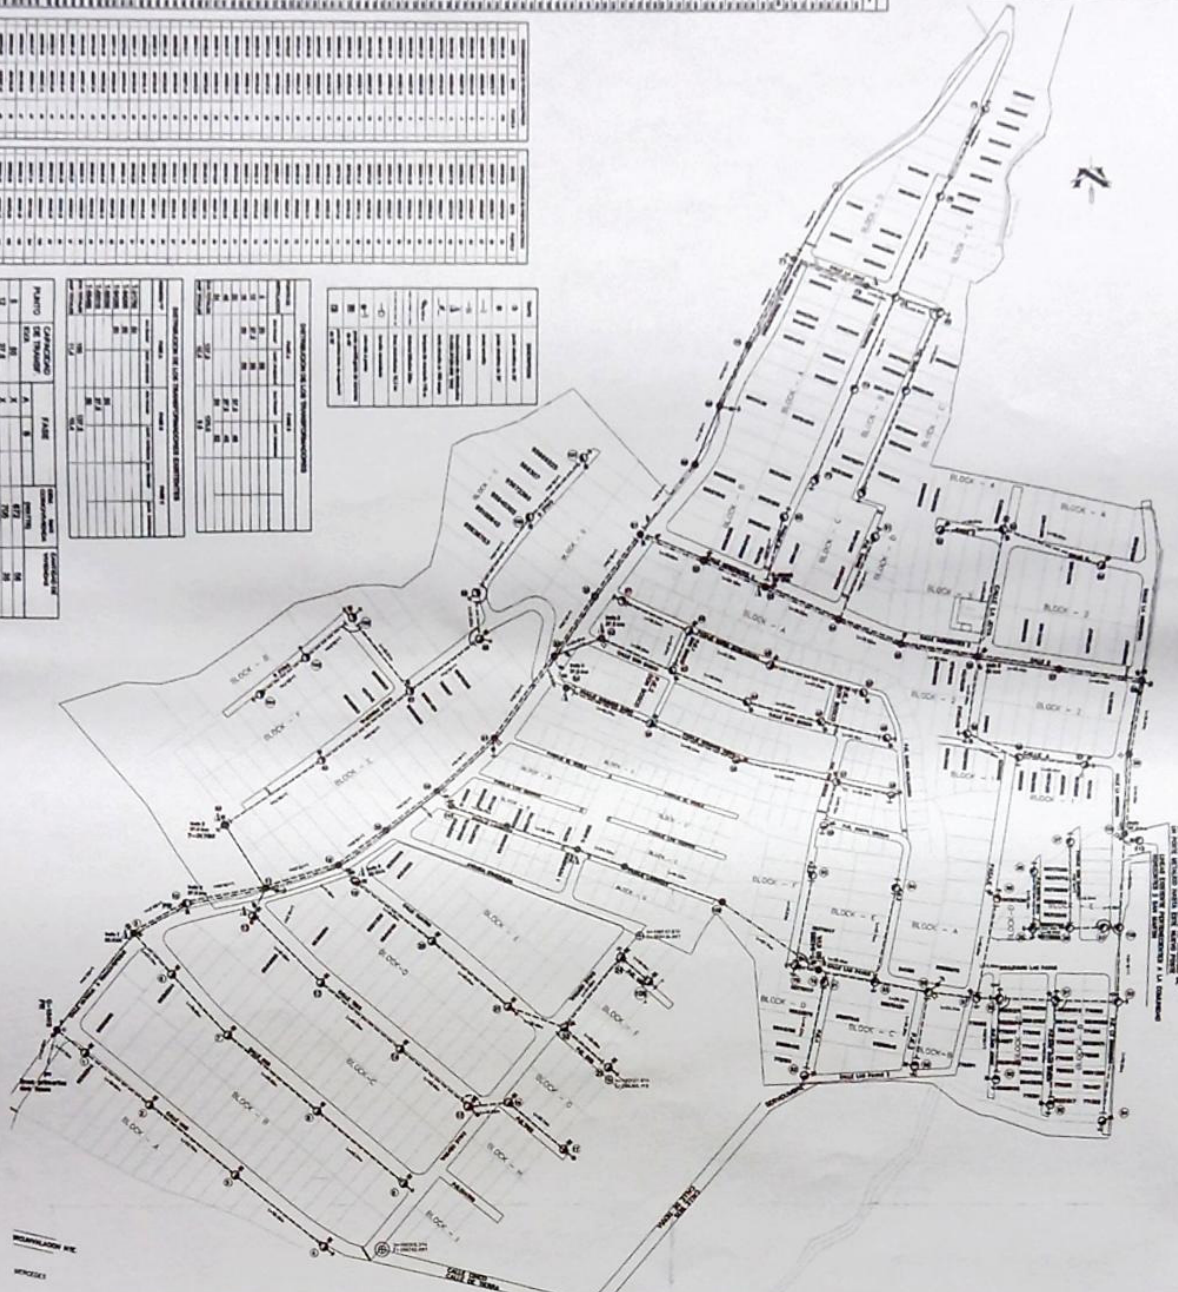

**ESQUEMA DE UBICACION**  
 San Escobar  
 U.P. LAS PALMERAS  
 COCACAMIT

PROGRAMA REDUCCION DE VULNERABILIDAD EN SISTEMAS DE SERVICIOS PUBLICOS EN EL AREA METROPOLITANA DE SAN SALVADOR  
 CONTRATO DE PRESTAMO N°28300-ES

CONSTRUCCION DEL PROYECTO DEMONSTRATIVO DE UN SISTEMA DE SERVICIOS PUBLICOS EN LAS PALMERAS Y COCACAMIT, MANCIPALIDAD DE SAN SALVADOR (REDUCCION DE RIESGOS)

**BID**  
 EL SALVADOR  
 ESCUPEL

COMISION DE ENCOMENDAMIENTO  
 GOBIERNO MUNICIPAL  
 GOBIERNO MUNICIPAL  
 MUNICIPALIDAD DE TONACATEPECQUE

FUNDASAL  
 MARZO 2017

PLANO ELECTRICO COMO  
 COMO PLAN TENDIDO  
 PLANO COMO CONSTRUCCION  
 52/52  
 ESCUPEL

0000000000

Pedro Carlos Kirmieda  
 Ingeniero Civil  
 E.I. 12 E.C.



002880

