ATENDER INDICACIONES SEÑALADAS EN ROJO

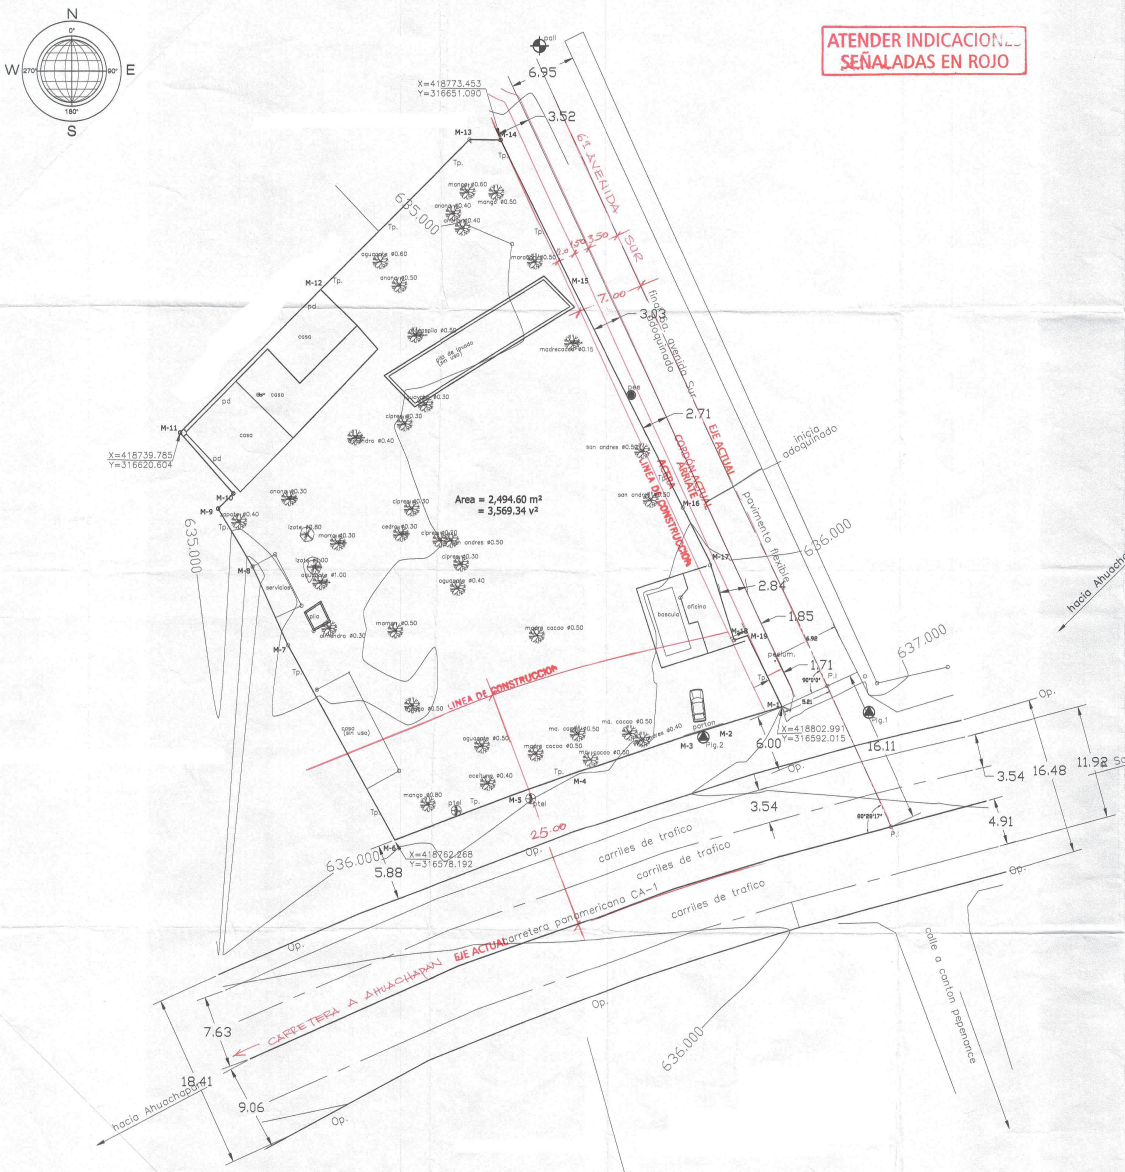

ESQUEMA DE UBICACIÓN

ESCALA 1:1500

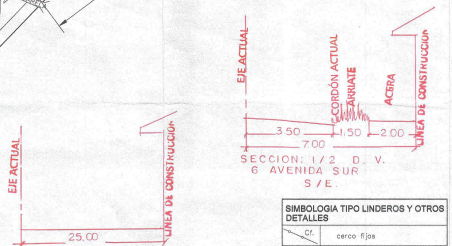

TERRENO
CUADRO DE RUMBOS Y DISTANCIAS

MOJON	RUMBO	DISTANCIA
1 – 2	S 73° 24' 58" W	6.43
2 – 3	S 72° 47' 11" W	4.34
3 – 4	S 71° 41' 02" W	11.85
4 – 5	S 70° 46' 34" W	6.63
5 – 6	S 69° 36' 43" W	13.77
6 – 7	N 28° 52' 13" W	23.14
7 – 8	N 24° 25' 07" W	9.00
8 – 9	N 30° 54' 37" W	7.02
9 – 10	N 44° 44' 12" E	2.25
10 – 11	N 41° 19' 19" W	8.43
11 – 12	N 44° 28' 45" E	20.99
12 – 13	N 45° 15' 45" E	22.11
13 – 14	S 89° 08' 51" E	3.26
14 – 15	S 26° 19' 09" E	16.81
15 – 16	S 26° 43' 06" E	25.99
16 – 17	S 26° 43' 25" E	6.24
17 – 18	S 17° 13' 55" E	8.66
18 – 19	N 70° 38' 58" E	1.49
19 – 1	S 25° 59' 13" E	8.28
AREA = 2,494.60 m² 3,569.34 v²		

SIMBOLOGIA TIPO LINDEROS Y OTROS DETALLES

cf	cerco fijos
pd / Mc	Pared tapial muro mampostería
Op.	orilla de pavimento
X= Y=	Coordenada de longitud Coordenada de latitud
Pig. Bm.	Puntos topograficos Banco de marcas
pee	poste energia electrica
pcee	poste principal energia electrica
pet	poste con transformador
pt	poste de telefono
plum.	poste de luminaria
pan	pozo de aguas negras
pll	pozo de aguas lluvias
pap	pozo de agua potable
hid	hidrante
	caja de agua potable.
b.a.ll	tuberia aguas lluvias
cl	caja tragante A.LL
	arbol puntos de referencia
	acceso vehicular
ctele	caja telecom

MINISTERIO DE VIVIENDA
SUBDIRECCIÓN DE TRÁMITES DE URBANIZACIÓN Y CONSTRUCCIÓN

CALIFICACIÓN DE LUGAR, LÍNEA DE CONSTRUCCIÓN Y FACTIBILIDAD DE DRENAJE DE AGUAS LLUVIAS, (FACTIBILIDAD DE PROYECTO)

EXP. No. 153 19 FECHA 2 - SEP 2019

Jefe de Subdirector de Urbanismo

Ministra de Vivienda

VÁLIDO POR DOS AÑOS

LA FACTIBILIDAD otorgada por el Ministerio de Vivienda, está limitado a la revisión de los documentos y planos presentados: la veracidad o la autenticidad de los mismos, así como la correcta aplicación de los criterios técnicos establecidos en el marco legal vigente y que están contenidos en dichos documentos y planos, son de exclusiva responsabilidad del presentante.

PROYECTO:	BODEGA PARA VENTA DE MATERIAL FERRETERO
PROPIETARIO:	SOCIEDAD LIEBES SOCIEDAD ANONIMA DE C.V
PRESENTA:	ING. SAUL HUMBERTO ELIZONDO
UBICACION:	CARRETERA PANAMERICANA , S/N EXPORTADORA LIEBES S.A DE S.V ATIQUIZAYA, DEPARTAMENTO DE AHUACHAPAN
UBICACION CATASTRAL:	
No. DE MAPA O SECTOR: 0103U05	No. PARCELAS 338
AREA DE TERRENO GENERAL: 2,494.60 m²	ARCHIVO: " PLANO ATIQUIZAYA "
CONTENIDO:	PLANO TOPOGRAFICO DE TERRENO
FECHA: Julio / 2019	ESCALA: 1:250
LEVANTAMIENTO TOPOGRAFICO: C/Estacion total+ colector de datos.Coordenadas tomadas de ubicacion catastral	HOJA No.: 1/1

Registro NACIONAL DE ARQUITECTOS E INGENIEROS
SAÚL HUMBERTO ELIZONDO
IC-4356
INGENIERO CIVIL